
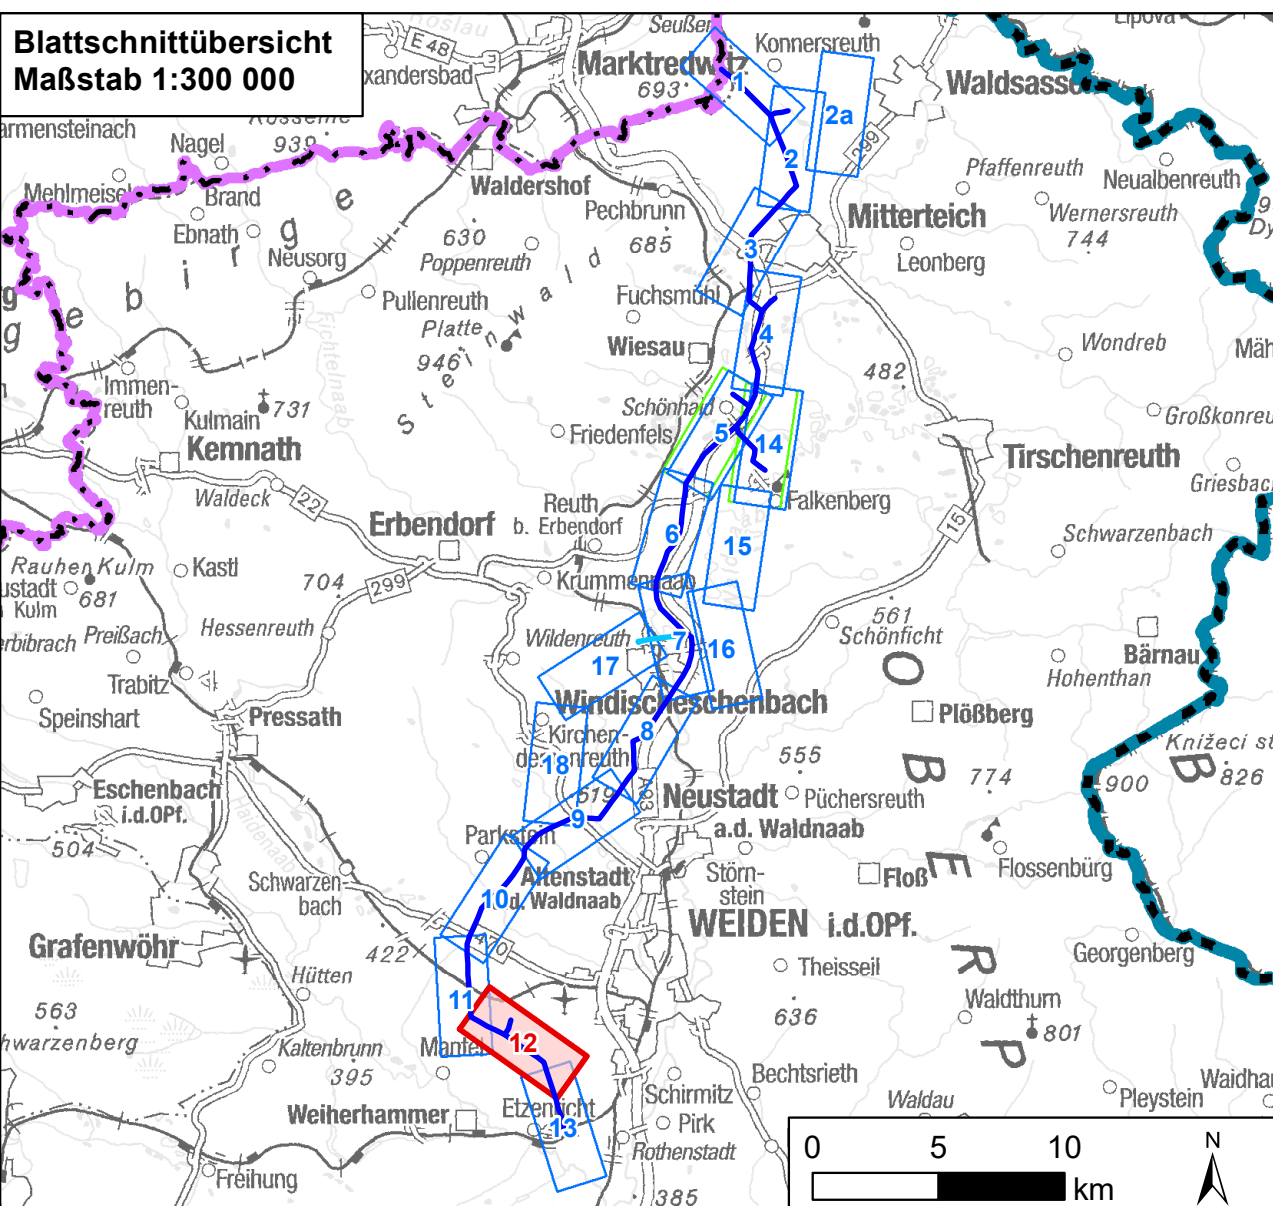


Daten: © Bayerische Vermessungsverwaltung (www.lbv.de), © Bayerisches Landesamt für Umwelt (www.lfu.bayern.de), © Bayerisches Landesamt für Denkmalpflege (www.blfd.de), © Geobasis-DE/BKG 2018 (www.bkg.bund.de)

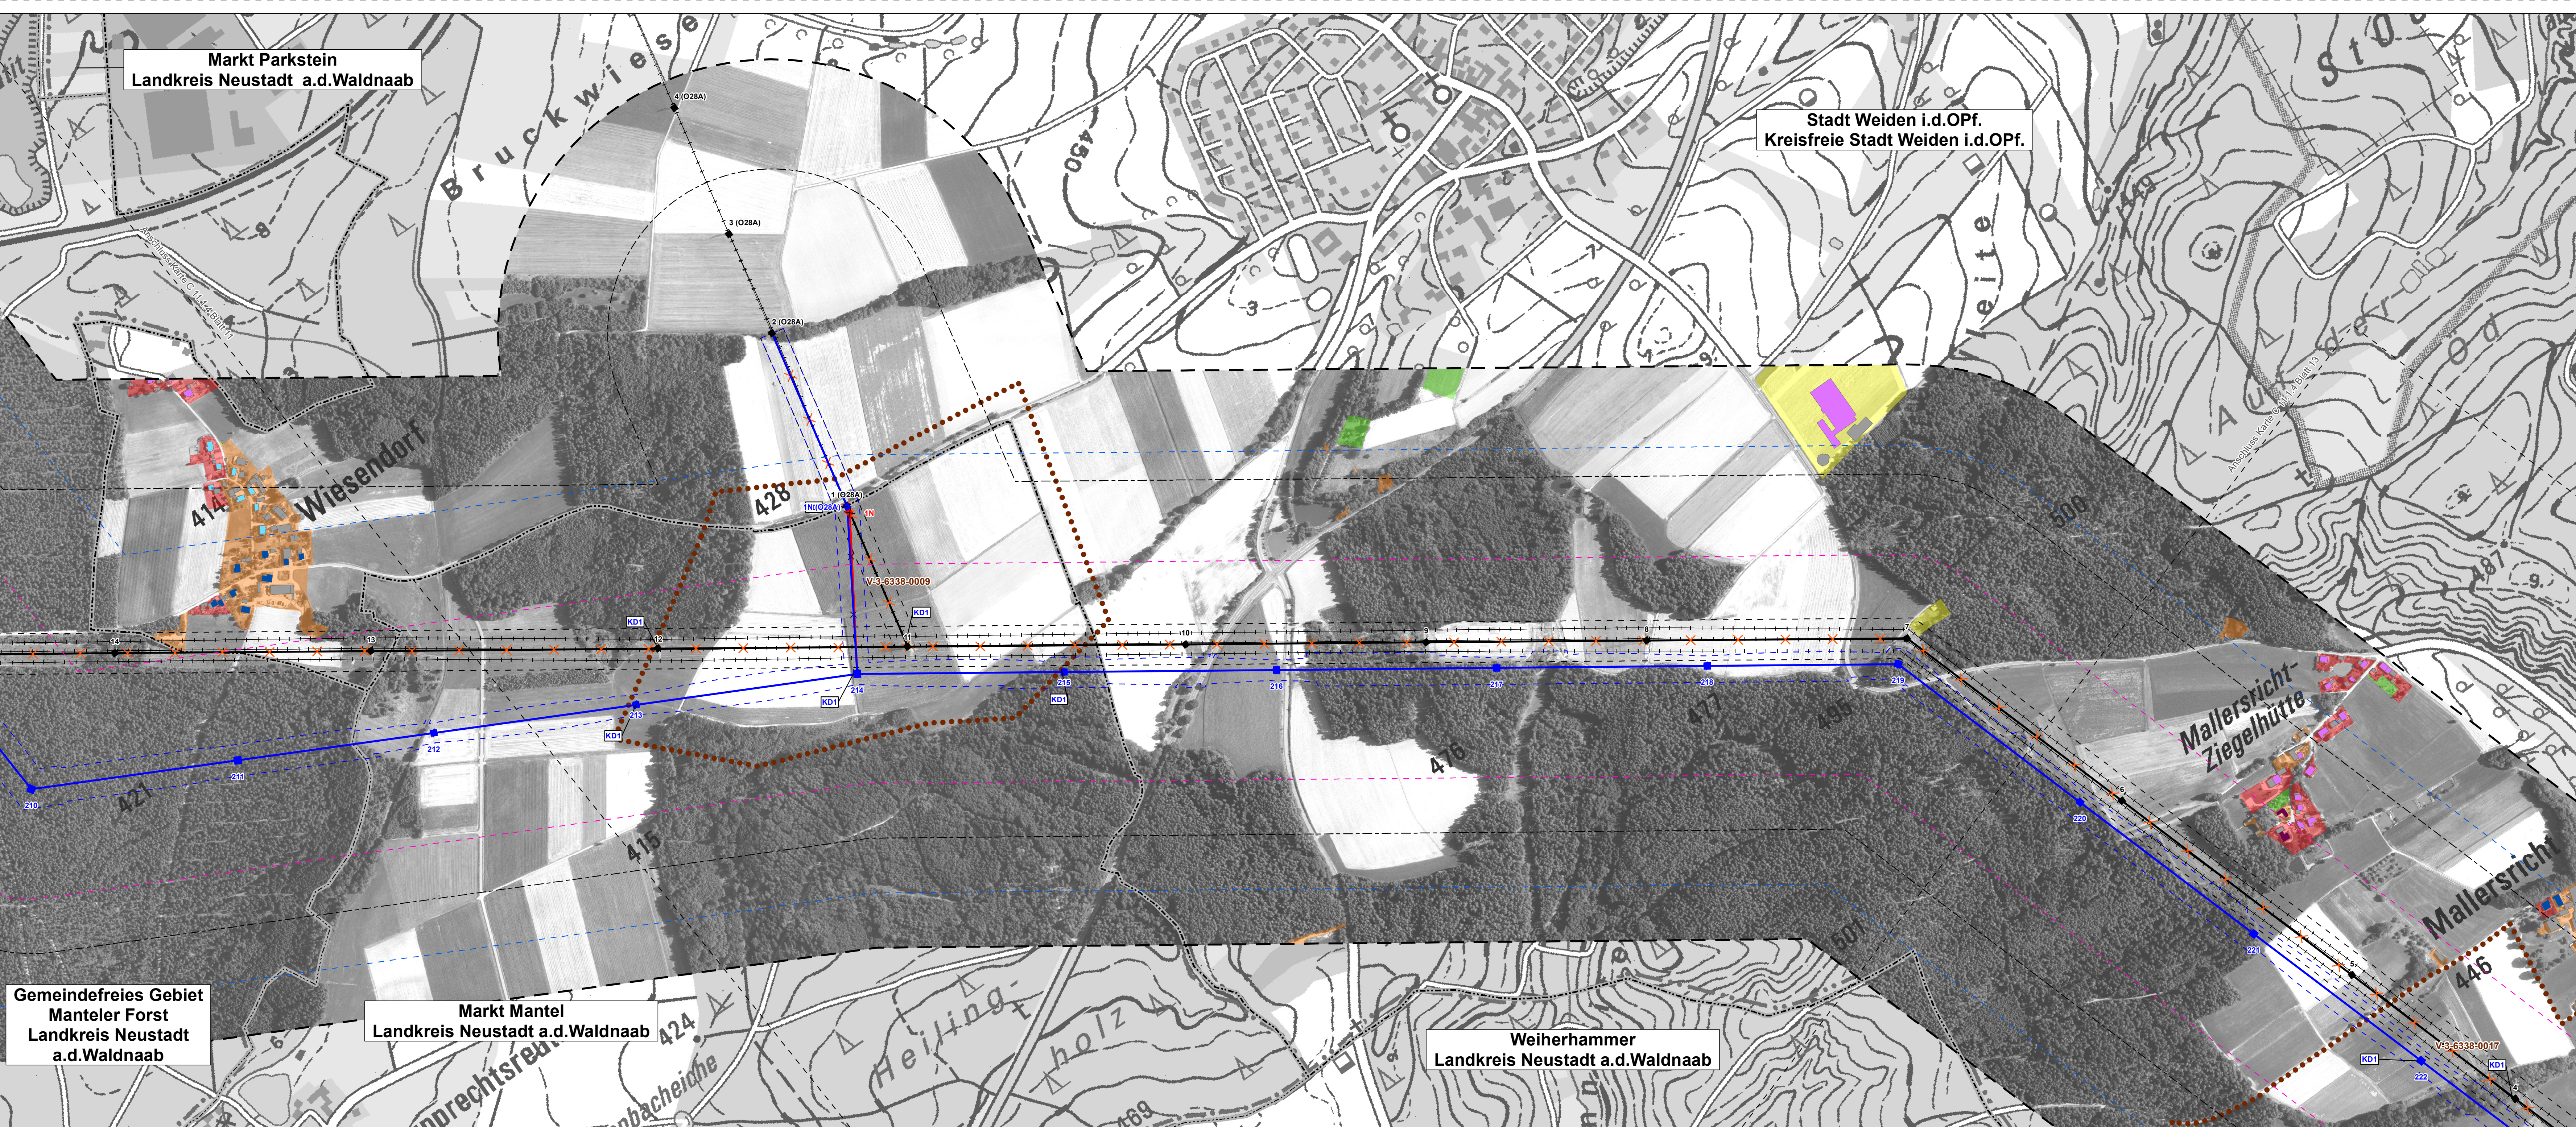

Nr.	1	1. Deckblatt	19.05.2023	TNL
		Art der Änderung	Datum	Zeichen

Unterlagen zum Planfeststellungsverfahren (1. Deckblatt)

Umweltstudie			
Vorhabensträger:	TenneT TSO GmbH		
	Bernecker Straße 70 95448 Bayreuth		
Ersteller:	TNL Umweltplanung Frank Bernhausen e. K.		
	Raiffeisenstraße 7 35410 Hungen	Tel.: +49 (0) 6402/ 51 9621-0 Fax: +49 (0) 6402/ 51 9621-30	
	ifuplan Institut für Umwelplanung und Raumentwicklung GmbH & Co. KG		
	Amalienstraße 79 80799 München	Tel.: +49 (0) 89/ 30 74 975-0 Fax: +49 (0) 89/ 30 74 975-25	
Vorhaben:	Ostbayernring – Ersatzneubau 380/ 110-kV-Höchstspannungsleitung Redwitz – Schwandorf einschließlich Rückbau der Bestandsleitung Abschnitt Regierungsbezirksgrenze Oberfranken/ Oberpfalz–Umspannwerk Etzenricht (Ltg.Nr. B160)/Mast-Nr. 210 - 222		
Untertage:	Umweltstudie (UVS/ LBP) Bestands-/ Konfliktplan Menschen und Kulturelles Erbe und sonstige Sachgüter		
Untertage-/ Blatt-Nr.:	C 11.1/1/ Blatt 12 von 18	bearbeitet:	Brandl 05.03.2019
Maßstab:	1:5.000	gezeichnet:	Zankl 08.03.2019
Blattgröße:	1160 x 420 mm	geprüft:	Bernhausen/ Marzelli 15.03.2019
Aufgestellt: Bayreuth, den 15.03.2019			
i. V. Thomas Ehrhardt-Unglaub		i. A. Gunnar Heintz	
		