
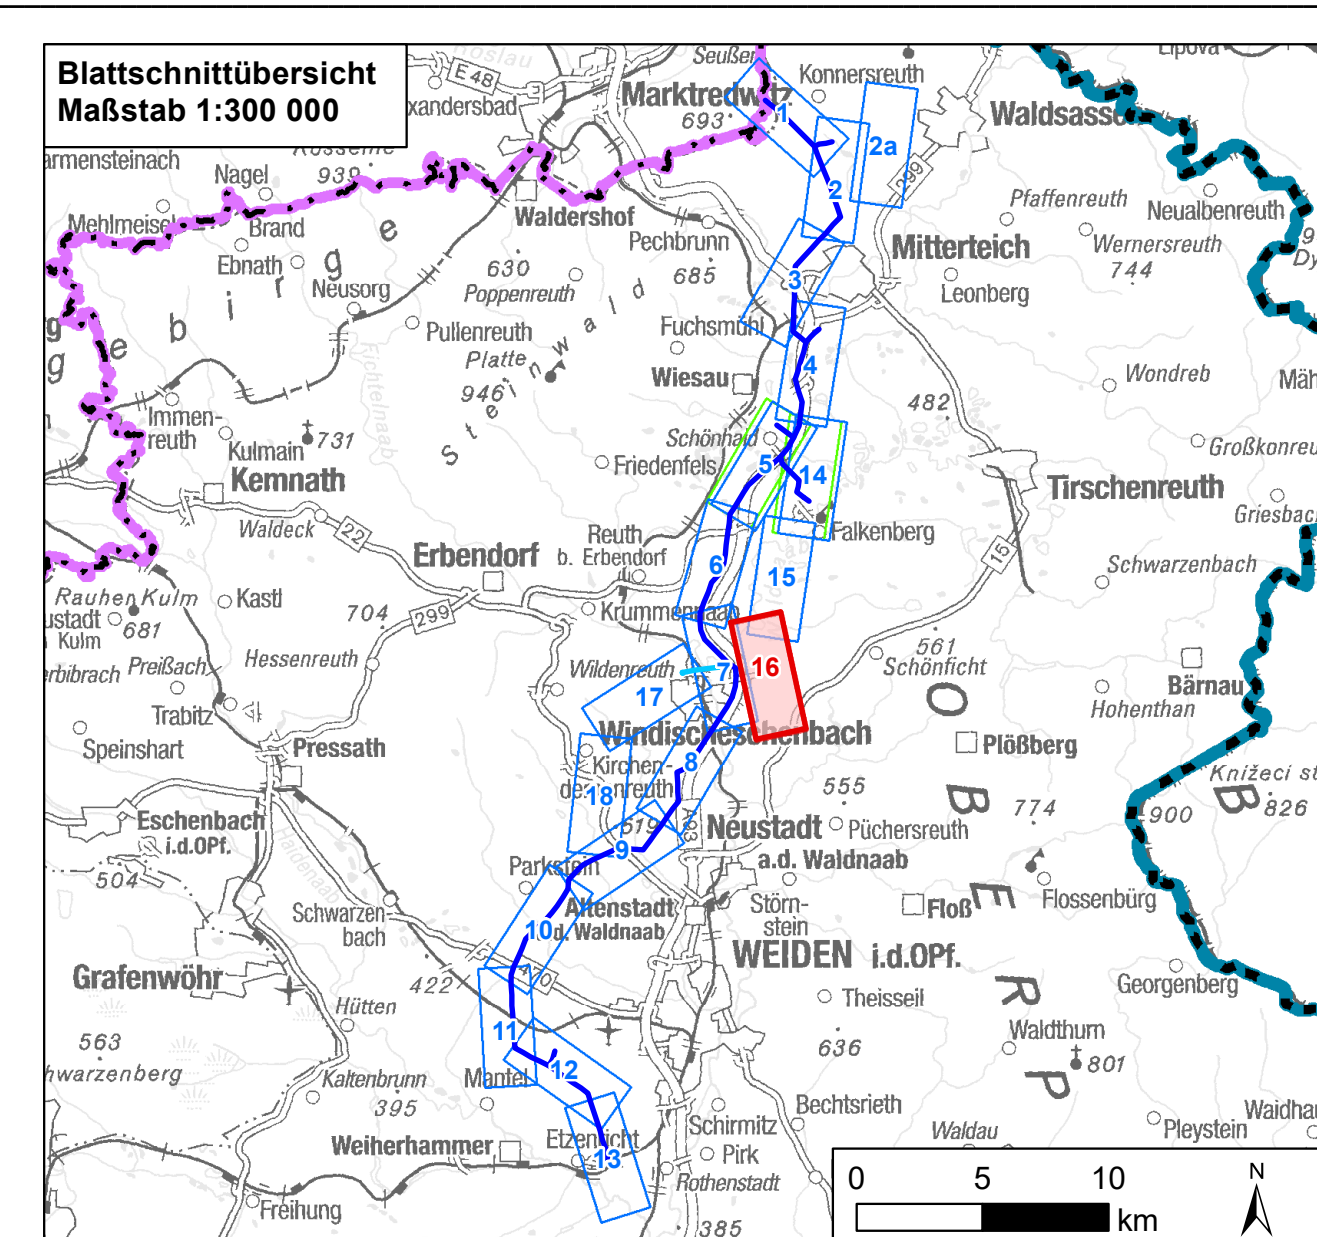


Daten: © Bayerische Vermessungsverwaltung (www.lbv.de), © Bayerisches Landesamt für Umwelt (www.lfu.bayern.de), © Bayerisches Landesamt für Denkmalpflege (www.blfd.de), © Geoportal-DE/BKG 2018 (www.bkg.bund.de)
 © Bayerische Vermessungsverwaltung (www.lbv.de), © Bayerisches Landesamt für Umwelt (www.lfu.bayern.de), © Bayerische Forstverwaltung, Rauminformationssystem der Regierung von Oberpfalz, © Bayerisches Landesamt für Denkmalpflege

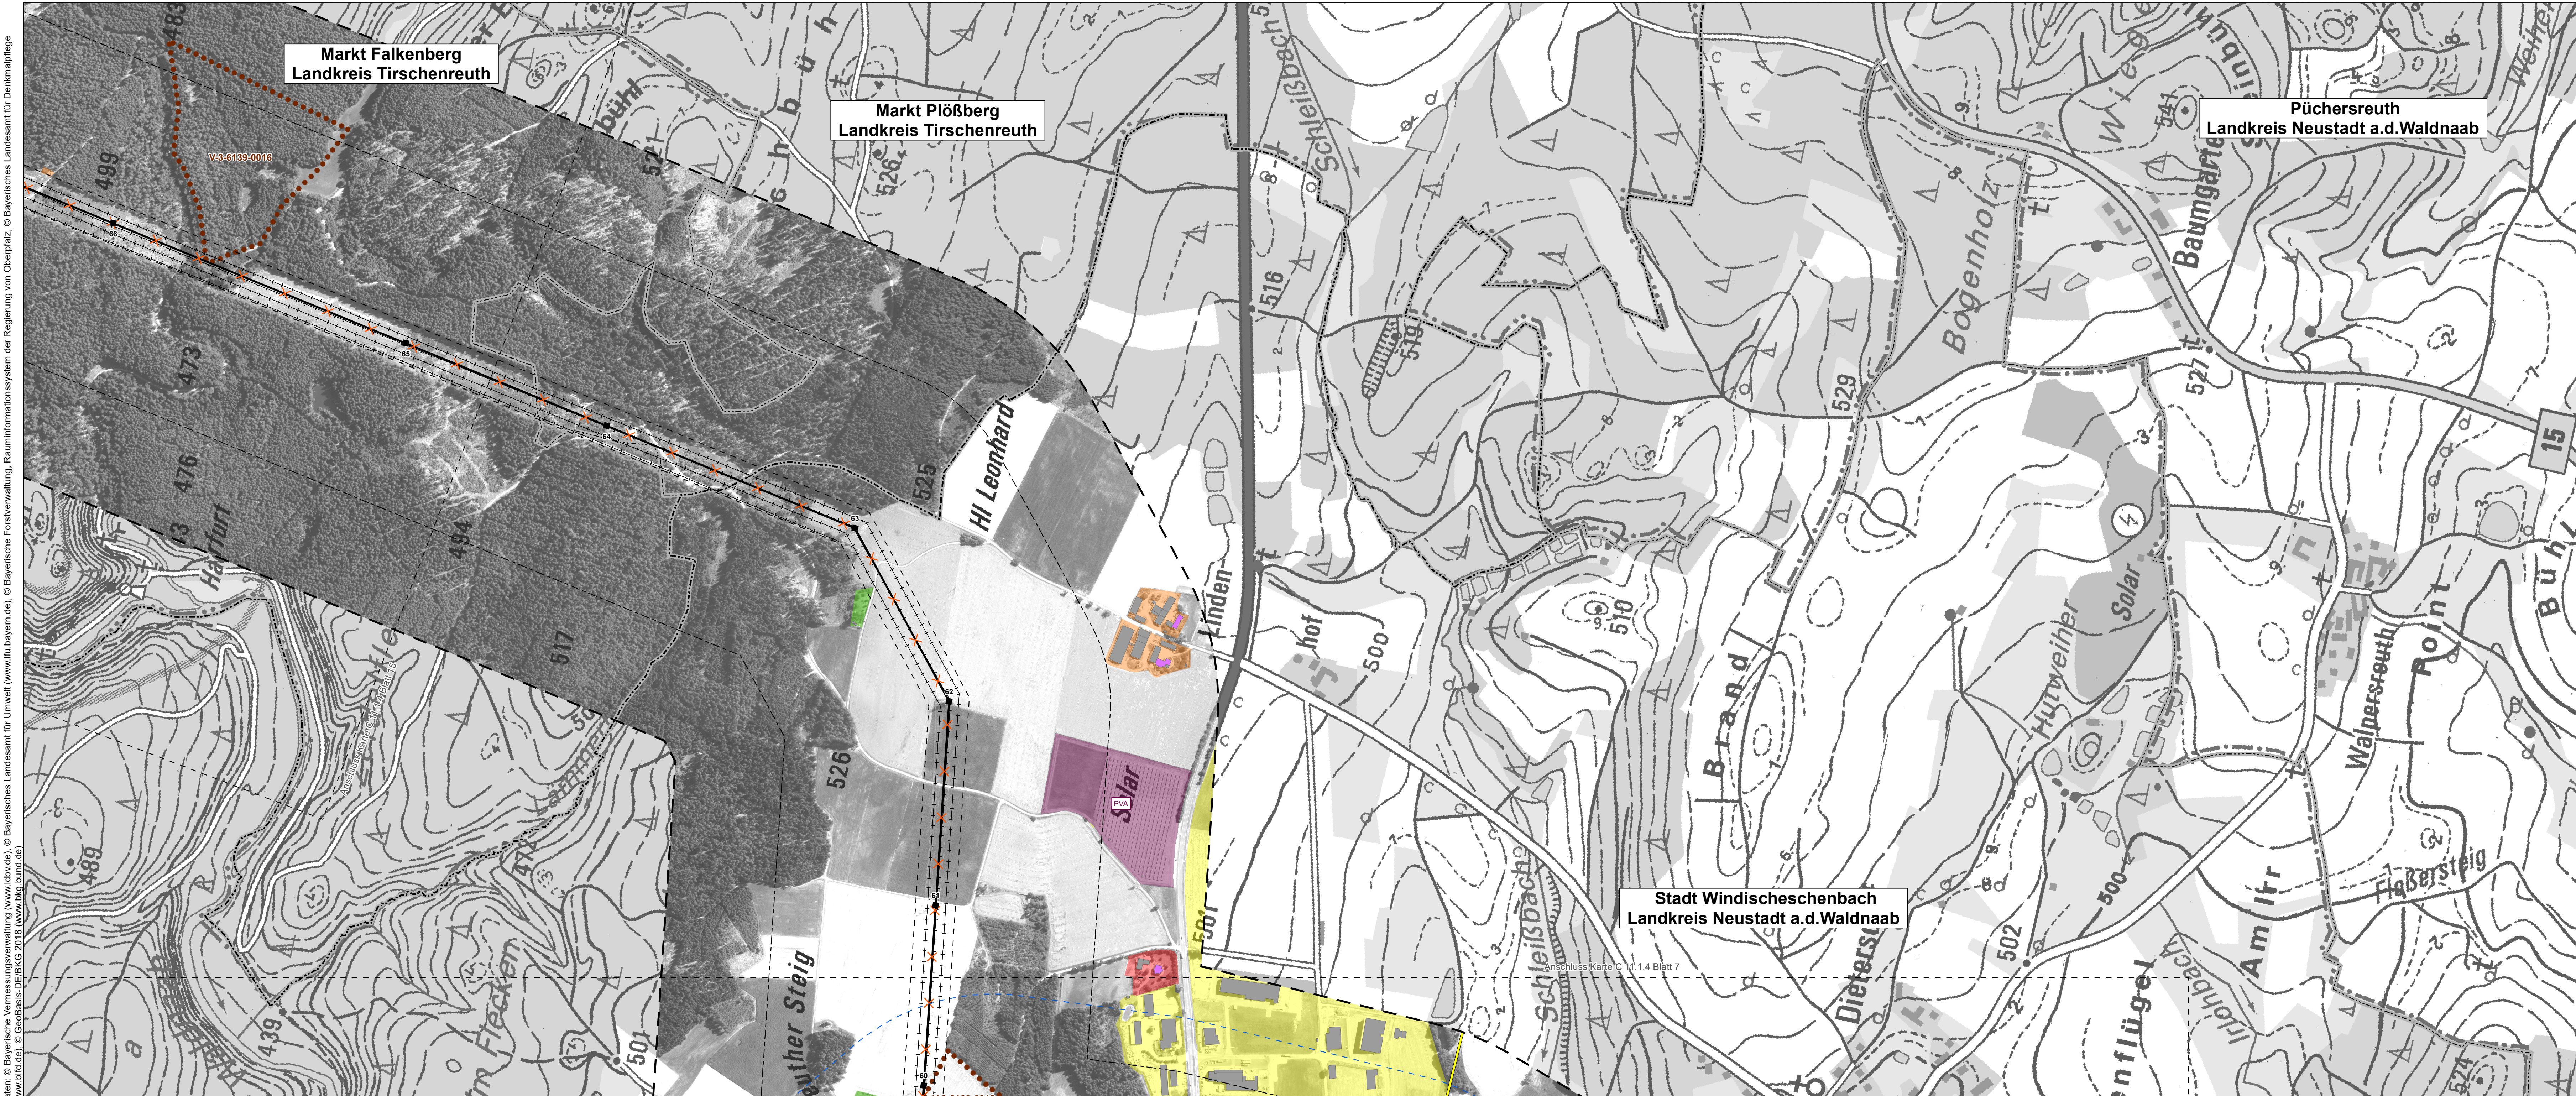

Nr.	1	Deckblatt	19.05.2023	TNL
		Art der Änderung	Datum	Zeichen

Unterlagen zum Planfeststellungsverfahren (1. Deckblatt)

Umweltstudie	
Vorhabensträger:	TenneT TSO GmbH Bernecker Straße 70 95448 Bayreuth
Ersteller:	TNL Umweltplanung Frank Bernhausen e. K. Raiffeisenstraße 7 35410 Hungen ifuplan Institut für Umwelplanung und Raumentwicklung GmbH & Co. KG Amalienstraße 79 80799 München

Vorhaben: Ostbayernring – Ersatzneubau 380/ 110-kV-Höchstspannungslleitung Redwitz – Schwandorf einschließlich Rückbau der Bestandsleitung
 Abschnitt Regierungsbezirksgrenze Oberfranken/ Oberpfalz–Umspannwerk Etzenricht (Ltg.Nr. B160)/Mast-Nr. B66 - B60
Unterlage: Umweltstudie (UVS/ LBP)
 Bestands-/ Konfliktplan Menschen und Kulturelles Erbe und sonstige Sachgüter

Untertitel/ Blatt-Nr.:	C 11.1.1/ Blatt 16 von 18	bearbeitet:	Brandl	05.03.2019
Maßstab:	1:5.000	gezeichnet:	Zankl	08.03.2019
Blattgröße:	1160 x 420 mm	geprüft:	Bernhausen/ Marzelli	15.03.2019
Aufgestellt: Bayreuth, den 15.03.2019				
i. V. Thomas Ehrhardt-Unglaub		i. A. Gunnar Heintz		

Anschluss Karte C 11.1.4 Blatt 7