
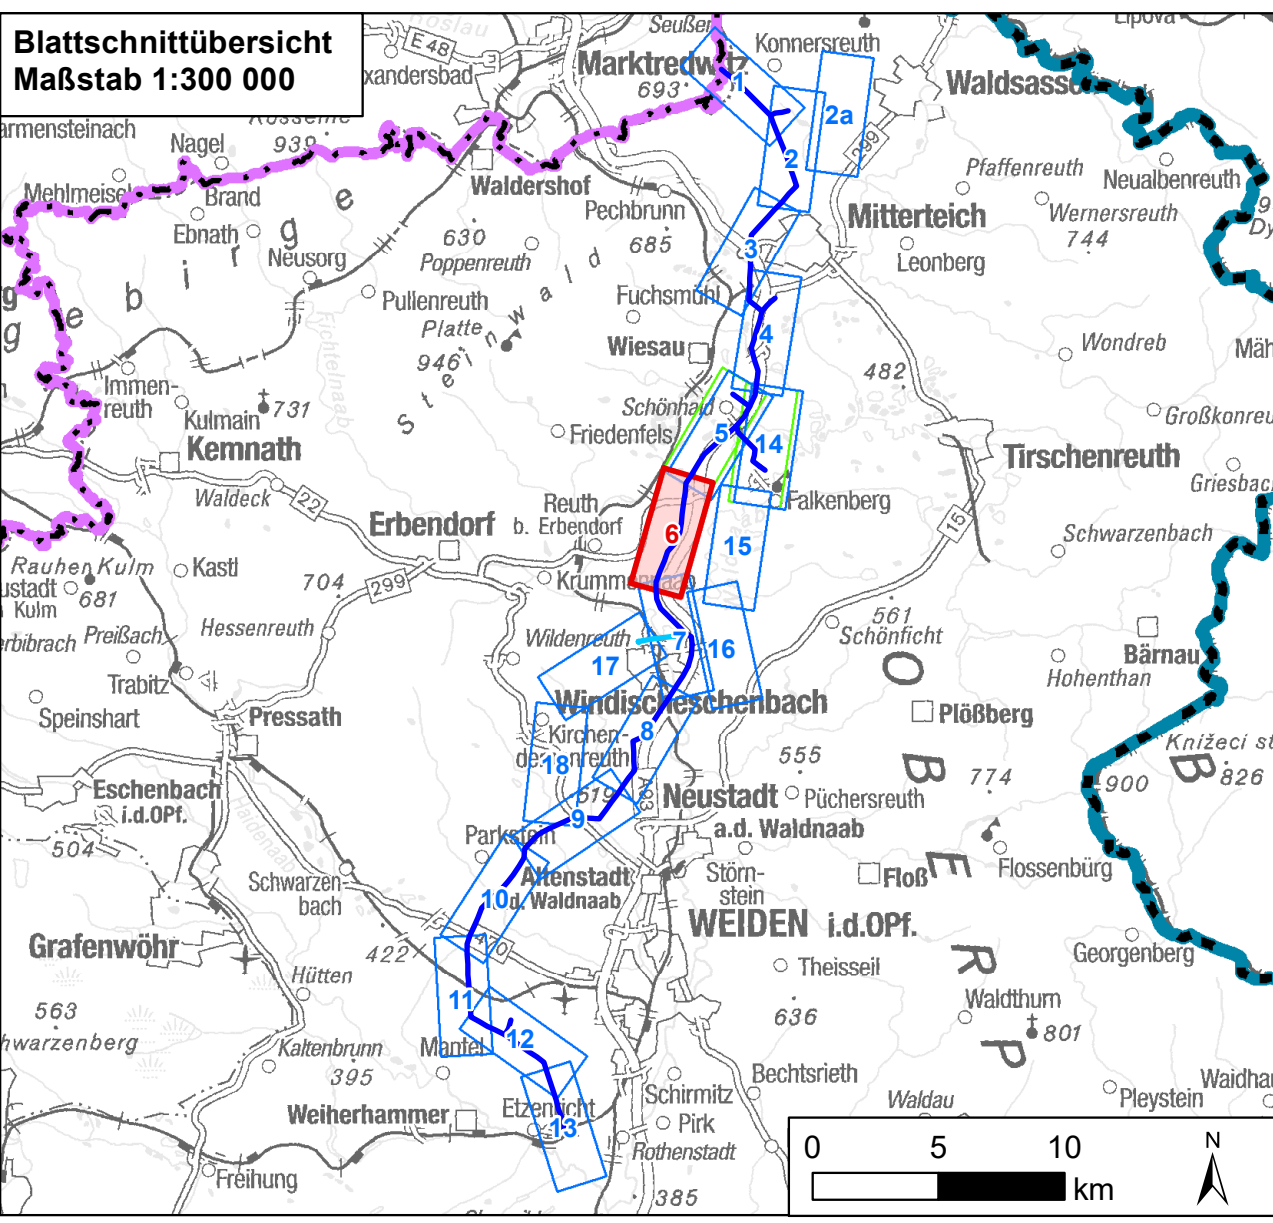


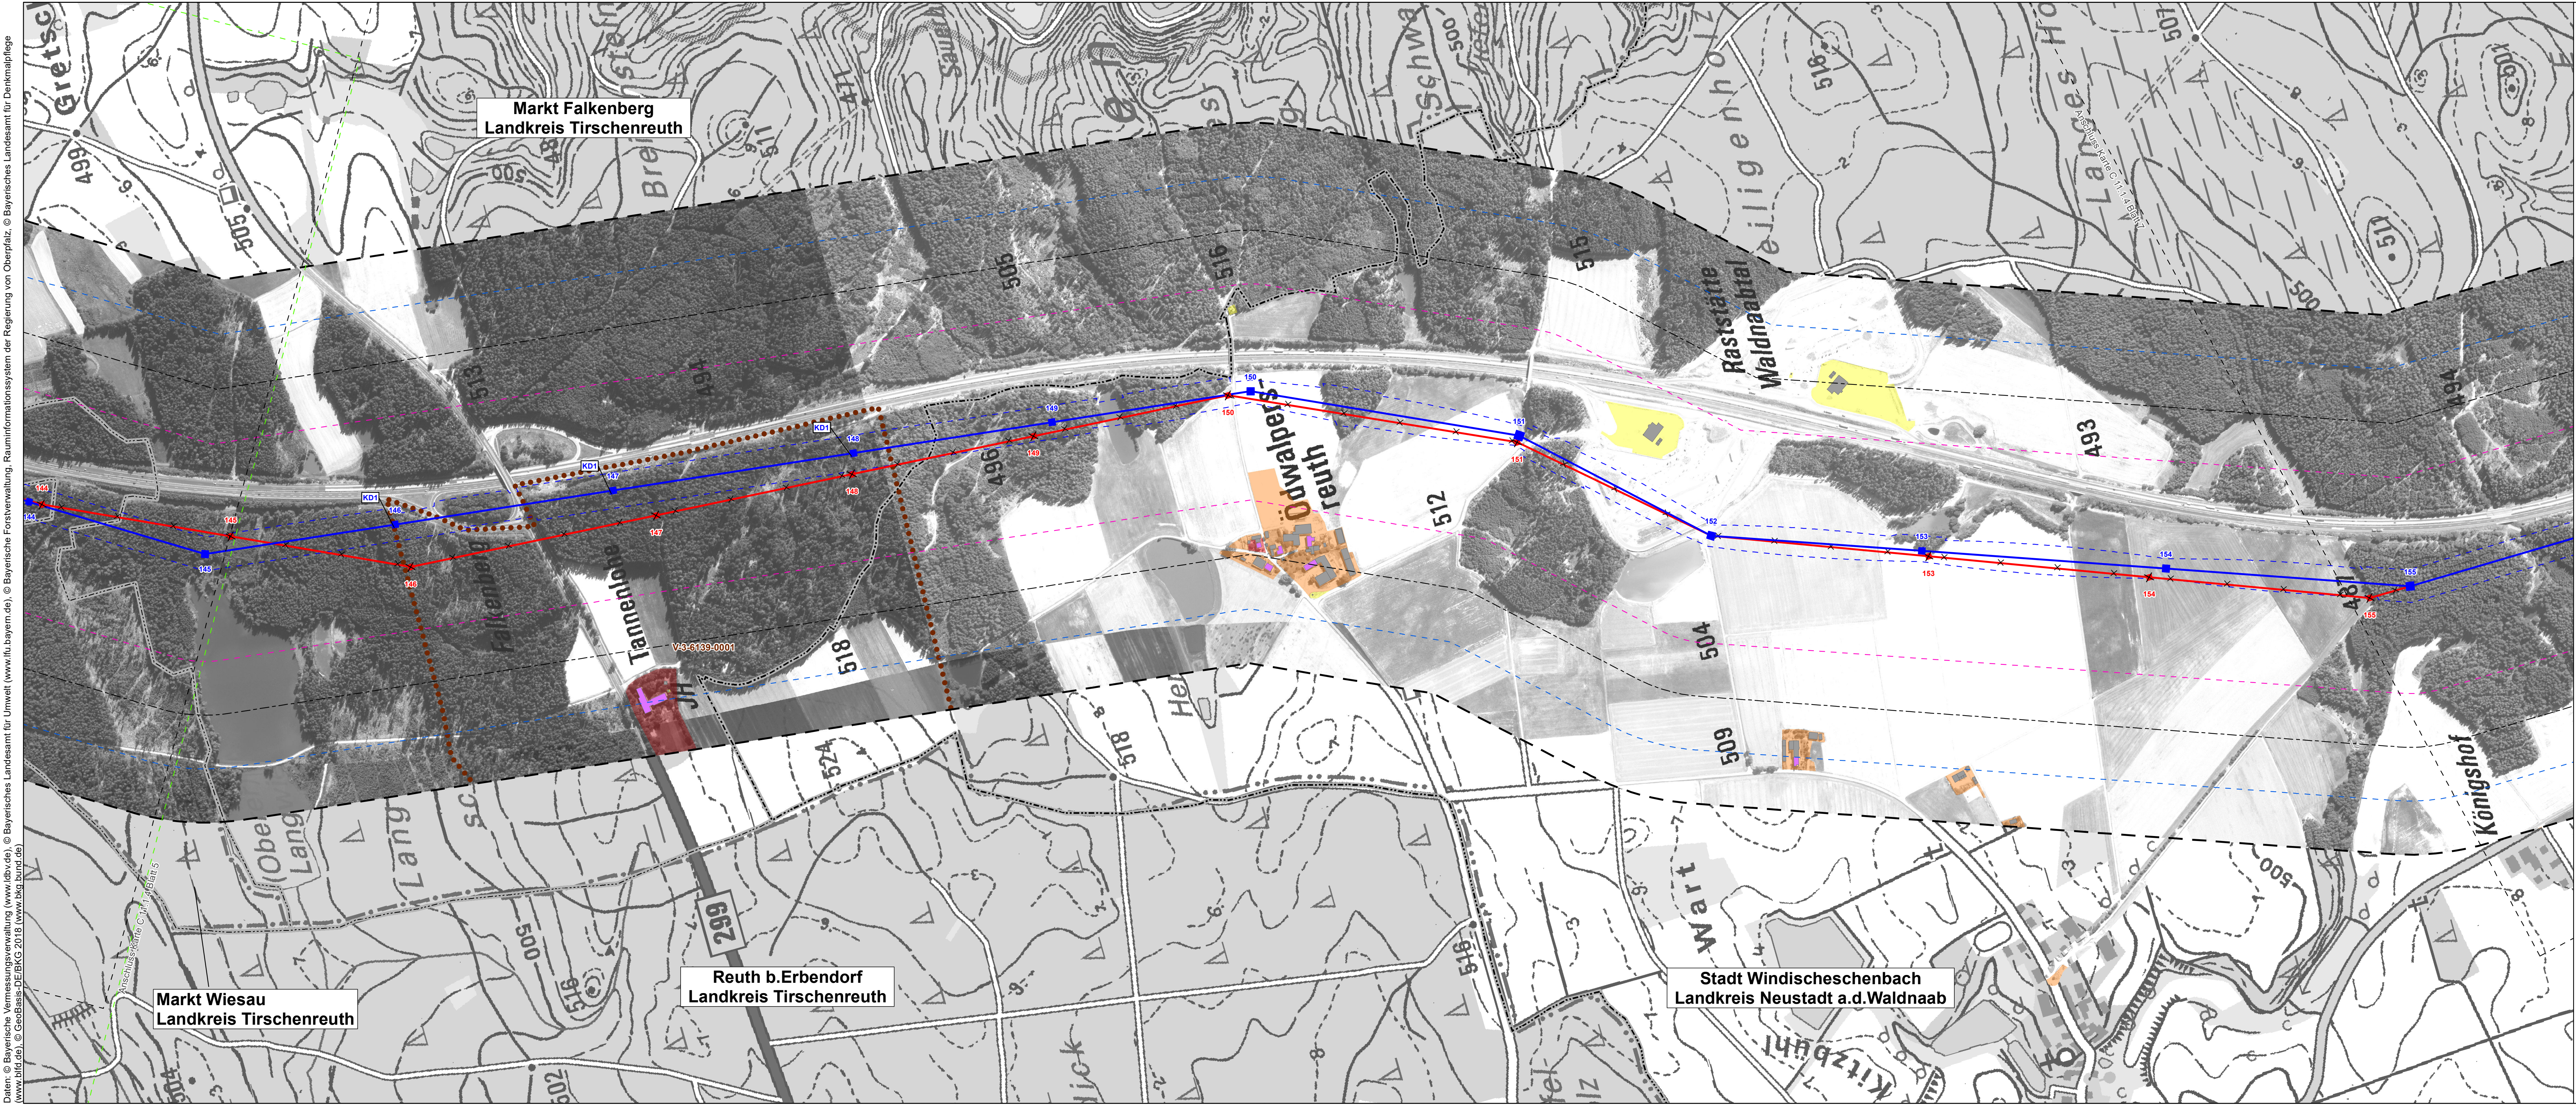

1	1. Deckblatt	19.05.2023	TNL
Nr.	Art der Änderung	Datum	Zeichen

Unterlagen zum Planfeststellungsverfahren (1. Deckblatt)

Umweltstudie			
Vorhabensträger: TenneT TSO GmbH			
Bernecker Straße 70 95448 Bayreuth			
Ersteller: TNL Umweltplanung Frank Bernhausen e. K.			
Raiffeisenstraße 7 35410 Hungen			
Tel.: +49 (0) 6402/ 51 9621-0 Fax: +49 (0) 6402/ 51 9621-30			
ifuplan Institut für Umweltplanung und Raumentwicklung GmbH & Co. KG			
Amalienstraße 79 90799 München			
Tel.: +49 (0) 89/ 30 74 975-0 Fax: +49 (0) 89/ 30 74 975-25			
Vorhaben: Ostbayernring – Ersatzneubau 380/ 110-kV-Höchstspannungsleitung Redwitz – Schwandorf einschließlich Rückbau der Bestandsleitung			
Abschnitt Regierungsbezirksgrenze Oberfranken/ Oberpfalz–Umspannwerk Etzenricht (Ltg.Nr. B160) Mast-Nr. 144 - 155			
Unterlage: Umweltstudie (UVS/ LBP)			
Bestands-/ Konfliktplan Menschen und Kulturelles Erbe und sonstige Sachgüter			
Unterlage-/ Blatt-Nr.: C 11.1.1/ Blatt 6 von 18	bearbeitet:	Brandl	05.03.2019
Maßstab: 1:5.000	gezeichnet:	Zankl	08.03.2019
Blattgröße: 1160 x 420 mm	geprüft:	Bernhausen/ Marzell	15.03.2019
Aufgestellt: Bayreuth, den 15.03.2019			
I. V. Thomas Ehrhardt-Unglaub I. A. Gunnar Heintz			
Planfestgestellt mit Beschluss der Regierung der Oberpfalz vom 23.05.2024 Az. ROP-StaBfWII-3321.0-2-46 Regensburg, 23.05.2024 gez. Dr. Rebler Regierungsdirektor			