
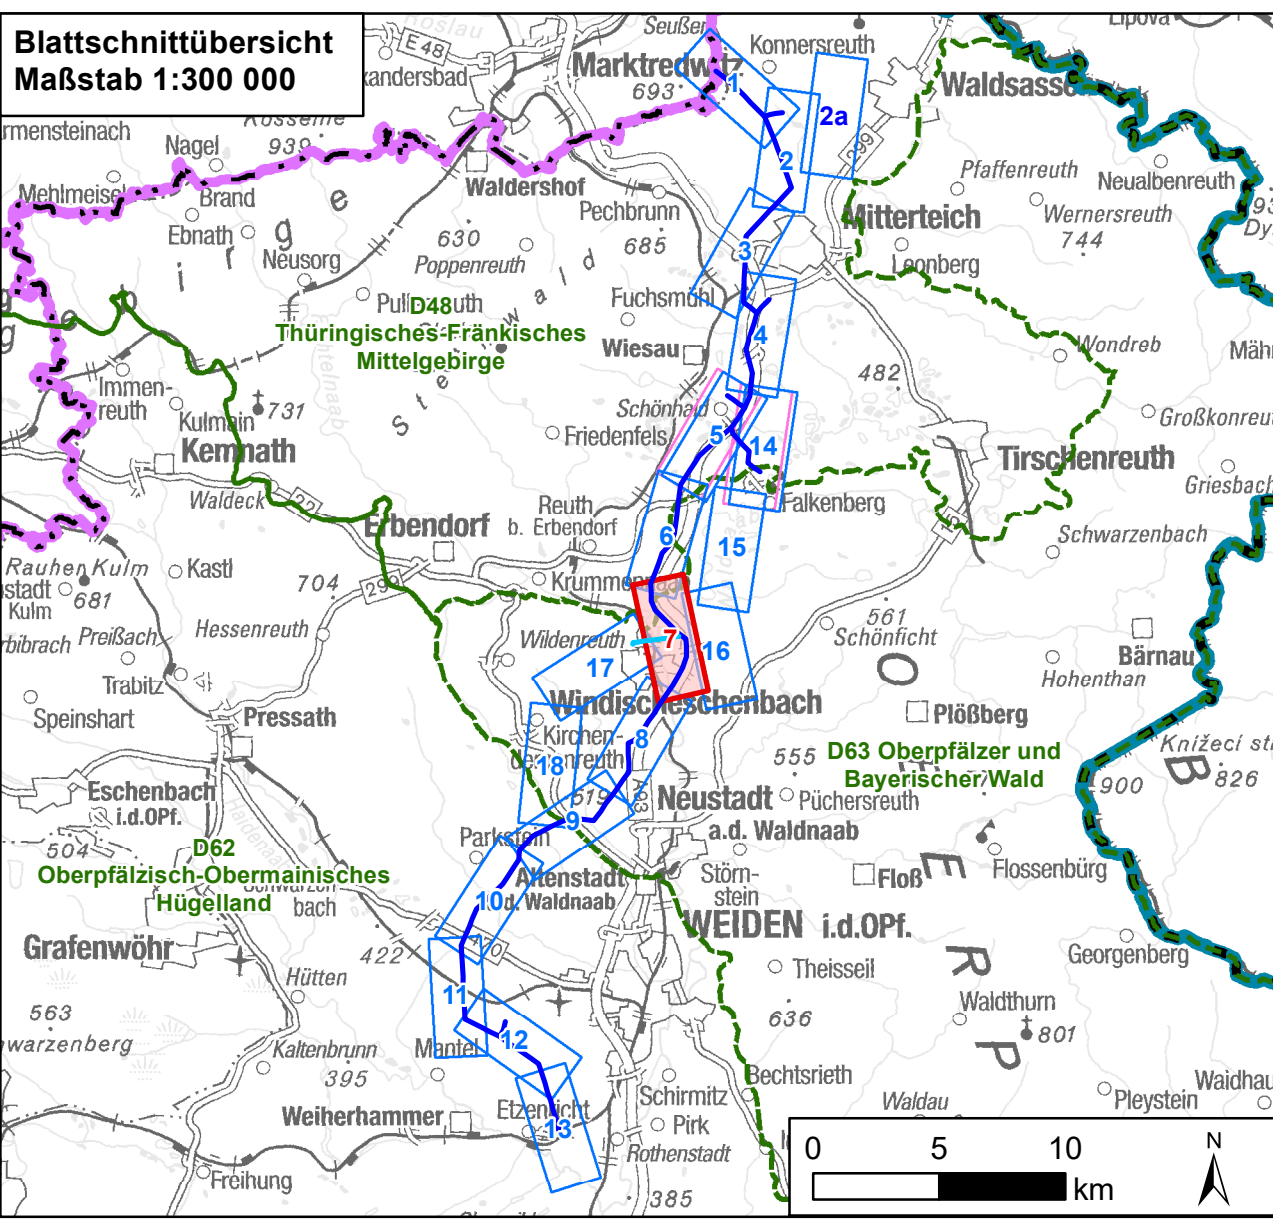


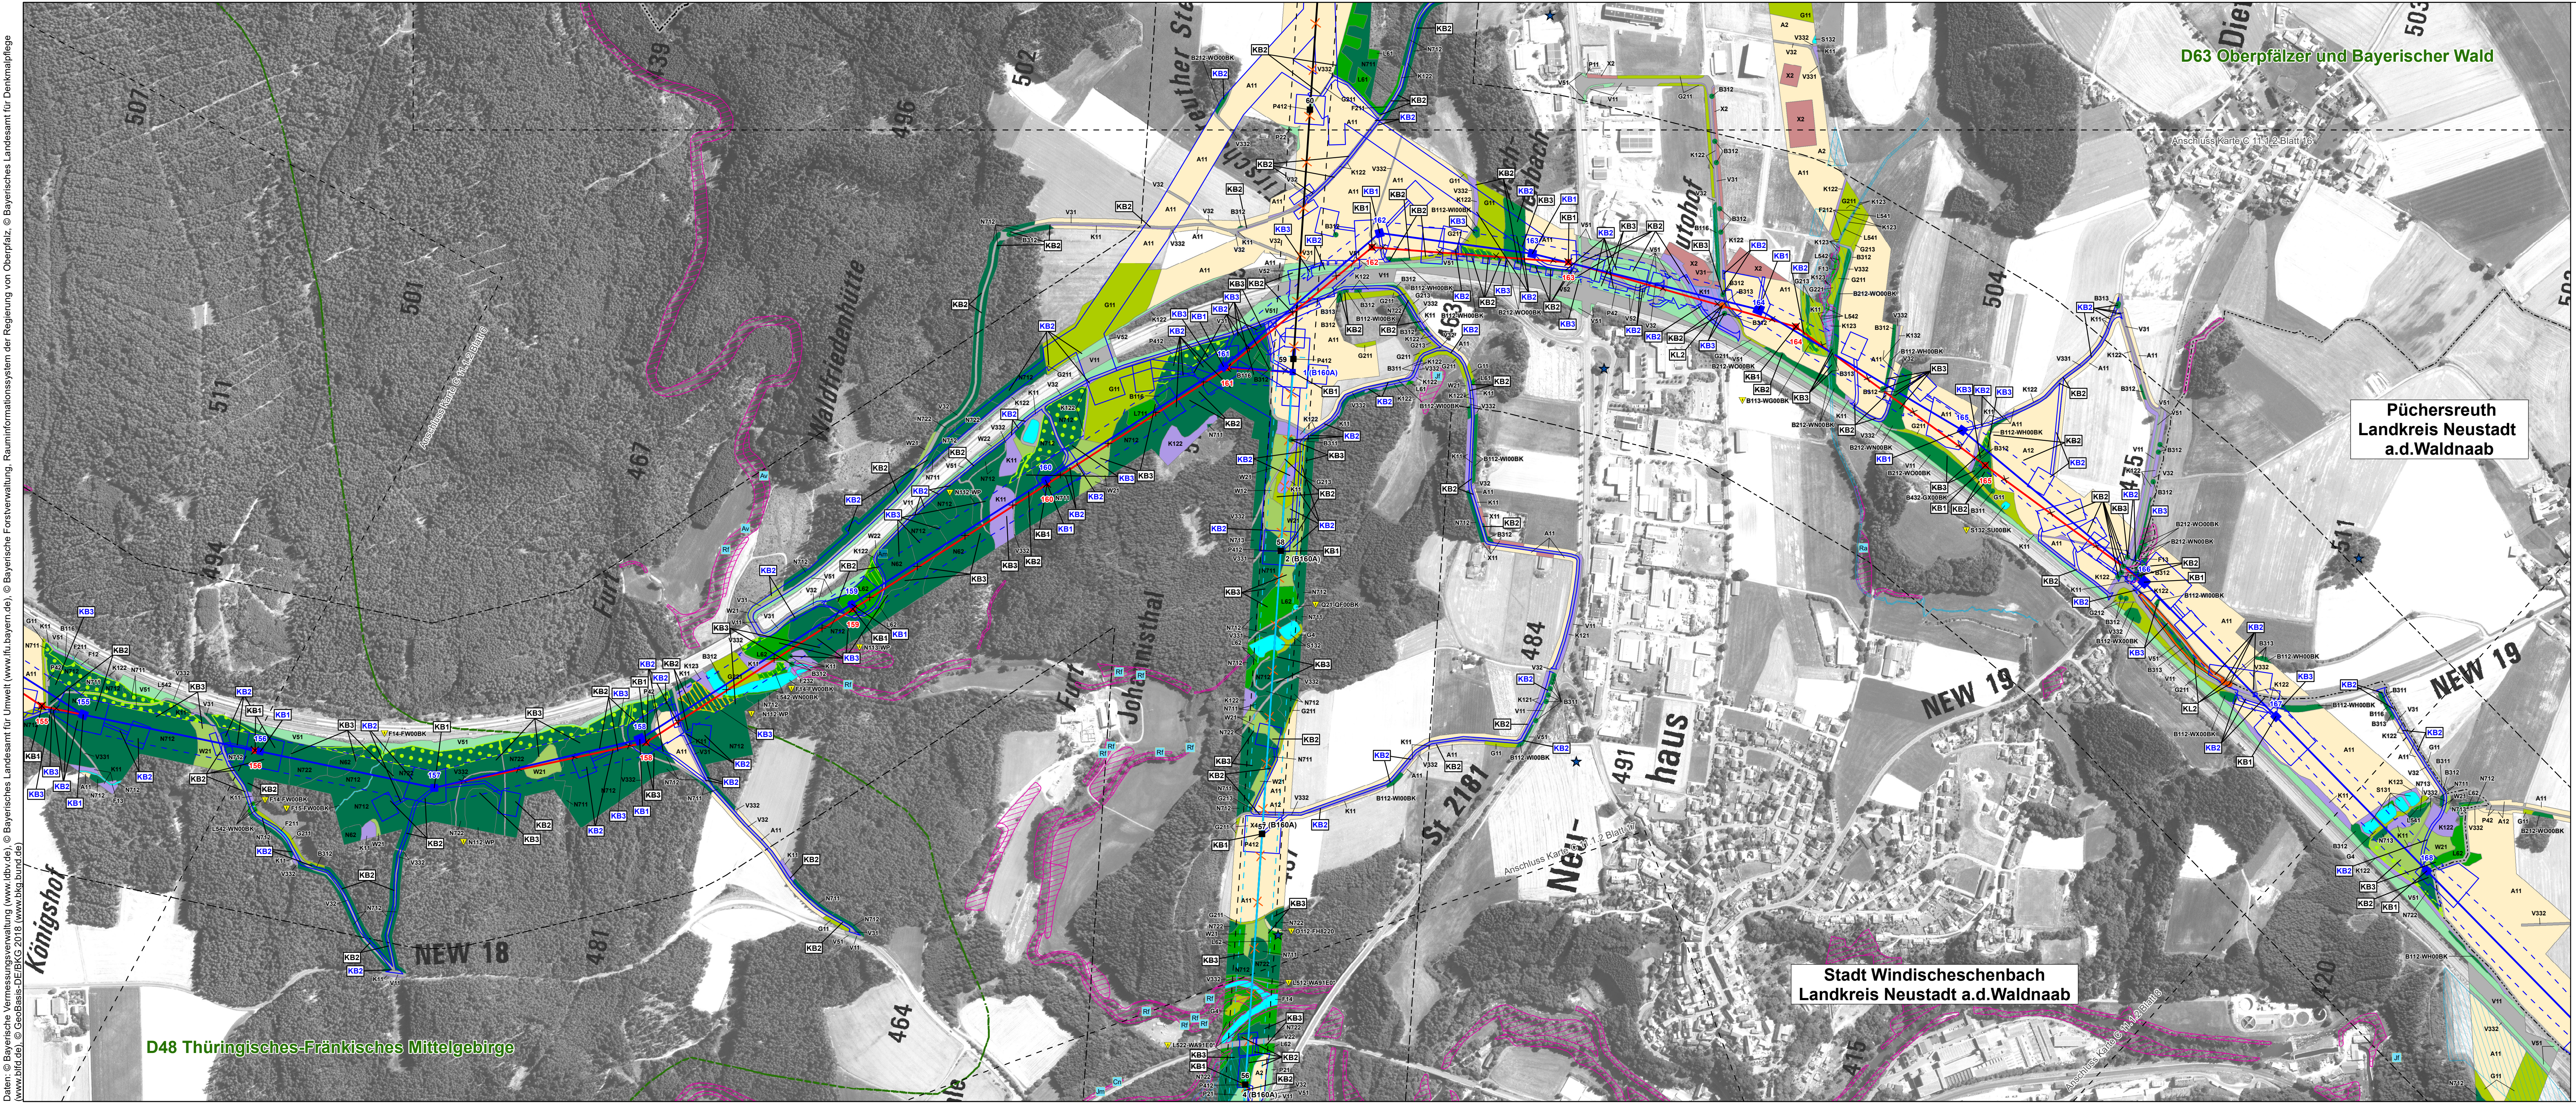

0 125 250 500 Meter			
N			
2	2. Deckblatt	01.12.2022	TNL
1	1. Deckblatt	19.05.2023	TNL
Nr.	Art der Änderung	Datum	Zeichen

Unterlagen zum Planfeststellungsverfahren (2. Deckblatt)

Umweltstudie															
Vorhabensträger: TenneT TSO GmbH															
 TenneT Taking power further															
Bernecker Straße 70 95448 Bayreuth															
Ersteller: TNL Umweltplanung Frank Bernhausen e. K.															
Raiffeisenstraße 7 35410 Hungen Tel.: +49 (0) 6402/ 51 9621-0 Fax: +49 (0) 6402/ 51 9621-30															
ifuplan Institut für Umweltplanung und Raumentwicklung GmbH & Co. KG Amalienstraße 79 80799 München Tel.: +49 (0) 89/ 30 74 975-0 Fax: +49 (0) 89/ 30 74 975-25															
															
Vorhaben: Ostbayernring – Ersatzneubau 380/ 110-kV-Höchstspannungsleitung Redwitz – Schwandorf einschließlich Rückbau der Bestandsleitung															
Abschnitt Regierungsbezirksgrenze Oberfranken/ Oberpfalz – Umspannwerk Etzenricht (Ltg.Nr. B160) Mast-Nr. 155 - 168															
Unterlage: Umweltstudie															
Bestands-/ Konfliktplan Tiere, Pflanzen & biologische Vielfalt:															
Biotope/ Pflanzen															
<table><tr><td>Unterlage-/ Blatt-Nr.: C 11.1.2/ Blatt 7 von 18</td><td>bearbeitet:</td><td>Brandl</td><td>05.03.2019</td></tr><tr><td>Maßstab: 1:5.000</td><td>gezeichnet:</td><td>Zankl</td><td>08.03.2019</td></tr><tr><td>Blattgröße: 1160 x 420 mm</td><td>geprüft:</td><td>Bernhausen/ Marzelli</td><td>15.03.2019</td></tr></table>				Unterlage-/ Blatt-Nr.: C 11.1.2/ Blatt 7 von 18	bearbeitet:	Brandl	05.03.2019	Maßstab: 1:5.000	gezeichnet:	Zankl	08.03.2019	Blattgröße: 1160 x 420 mm	geprüft:	Bernhausen/ Marzelli	15.03.2019
Unterlage-/ Blatt-Nr.: C 11.1.2/ Blatt 7 von 18	bearbeitet:	Brandl	05.03.2019												
Maßstab: 1:5.000	gezeichnet:	Zankl	08.03.2019												
Blattgröße: 1160 x 420 mm	geprüft:	Bernhausen/ Marzelli	15.03.2019												
Aufgestellt: Bayreuth, den 15.03.2019 i. V. Thomas Ehrhardt-Unglaub i. A. Gunnar Heintz															
  Planfestgestellt mit Beschluss der Regierung der Oberpfalz vom 23.05.2024 Az. ROP-StbEnWi-3321.0-2-46 Regensburg, 23.05.2024 gez. Dr. Reibler Regierungsdirektor															