
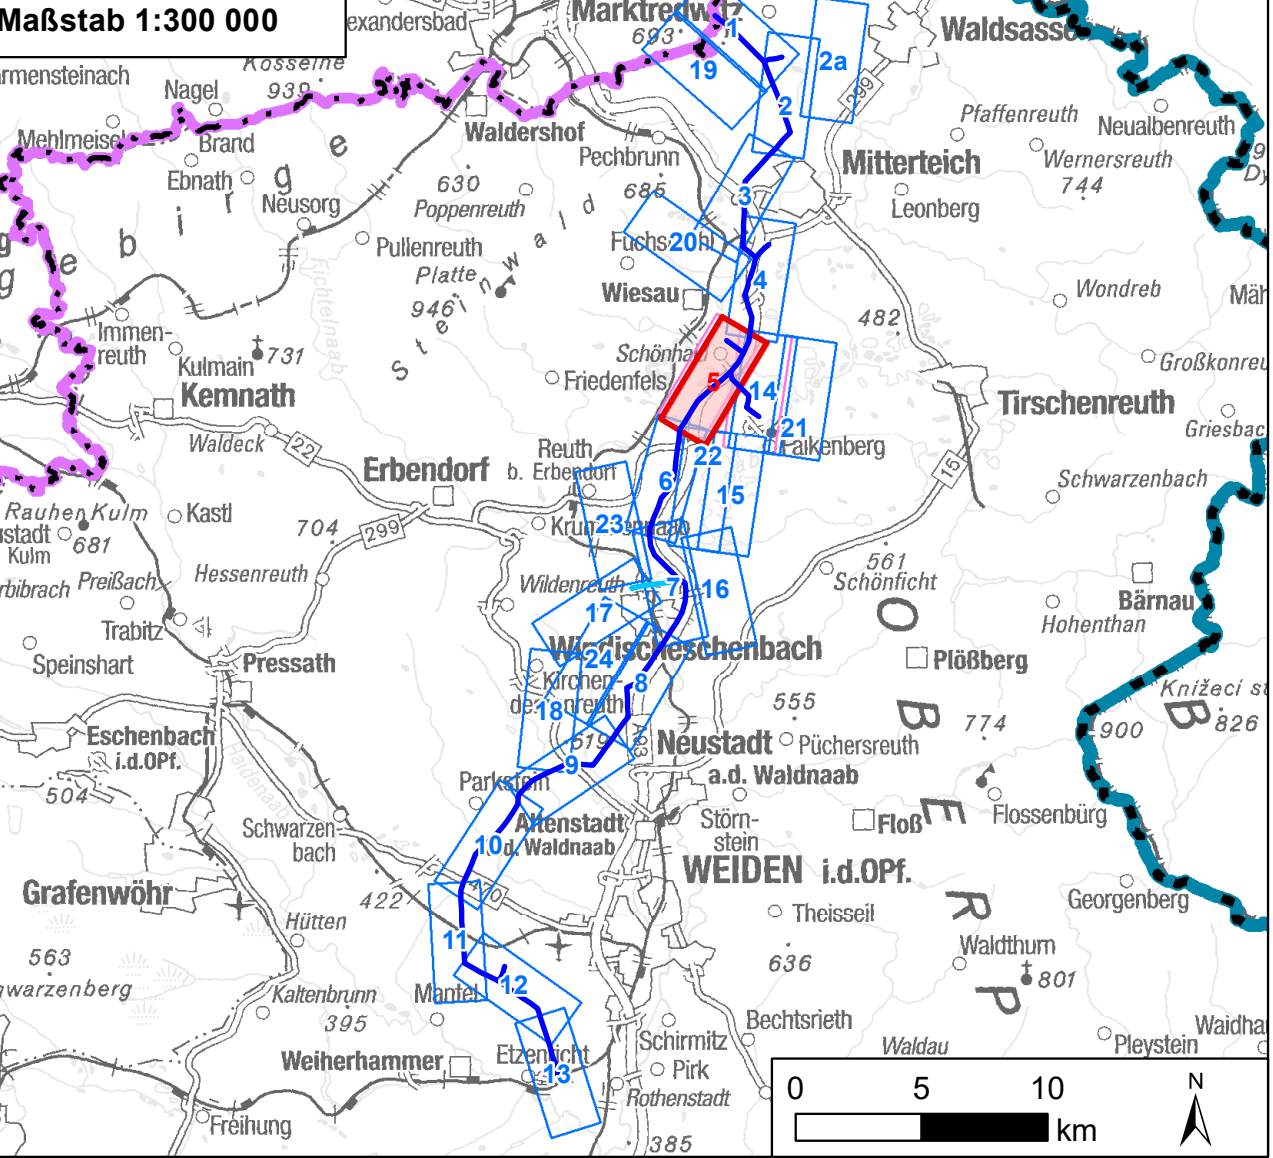
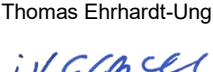


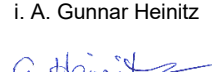

1	1. Deckblatt	19.05.2023	TNL
Nr.	Art der Änderung	Datum	Zeichen

Interlagen zum Planfeststellungsverfahren (1. Deckblatt)

Umweltstudie

Vorhabensträger: Tennet TSO GmbH Bernecker Straße 70 95448 Bayreuth			
Ersteller: TNL Umweltplanung Frank Bernshausen & K. Raiffeisenstraße 7 35410 Hungen Faxis: +49 (0) 6402/ 51 9621-0 +49 (0) 6402/ 51 9621-30			
Institut für Umweltplanung und Raumentwicklung GmbH & Co. KG Amalienstraße 79 80799 München Tel.: +49 (0) 89/ 30 74 975-0 Fax: +49 (0) 89/ 30 74 975-25			
Vorhaben: Obstbayererring – Ersatzneubau 380/ 110-kV-Höchstspannungsleitung Redwitz – Schwandorf einschließlich Rückbau der Bestandsleitung Abschnitt Regierungsbezirksgrenze Oberfranken/ Oberpfalz – Umspannwerk Etzenricht (Ltg.Nr. B160) Mast-Nr. 133 - 145			
Unterlage: Umweltstudie Bestands-/ Konfliktplan Tiere, Pflanzen & biologische Vielfalt: Tiere			
Unterlage-/ Blatt-Nr.: C 11.1.3/ Blatt 5 von 24 Maßstab: 1:5.000 Blattgröße: 1160 x 420 mm		bearbeitet: Brandl gezeichnet: Zankl geprüft: Bernshausen/ Marzelli 05.03.2019 08.03.2019 15.03.2019	
Aufgestellt: Bayreuth, den 15.03.2019 V. Thomas Ehrhardt-Unglaue 		I. A. Gunnar Heinitz  Planfestgestellt mit Beschluss der Regierung der Oberpfalz vom 23.05.2024 Az. ROP-StaEntW-3321.0-2-46 Regensburg, 23.05.2024 gez. Dr. Rebler Regierungsdirektor 	