
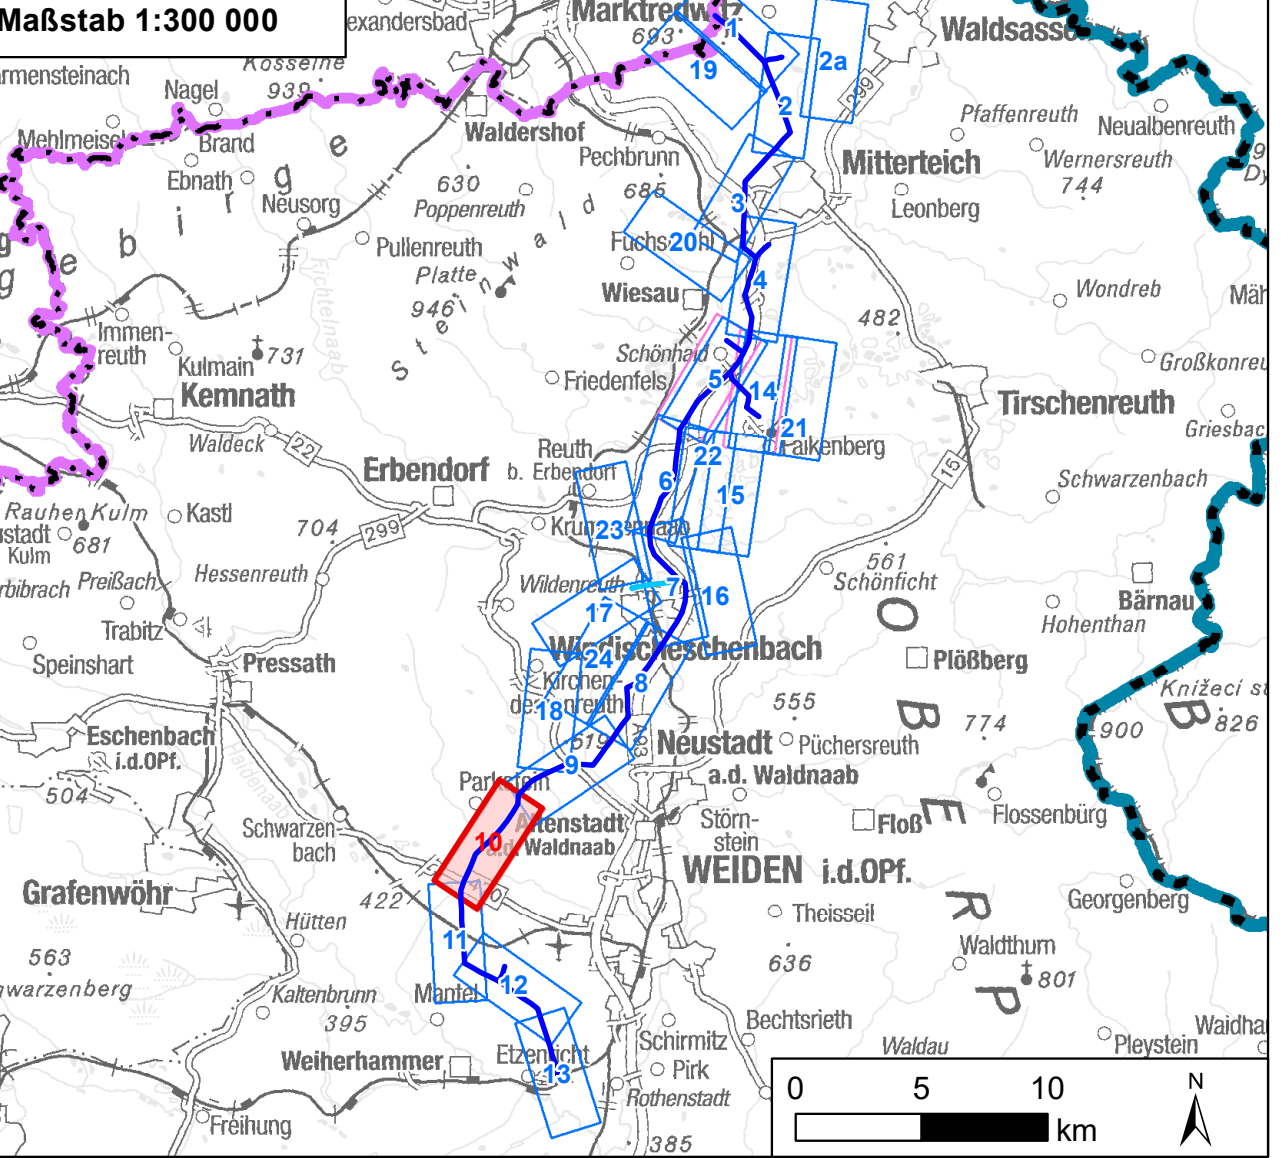


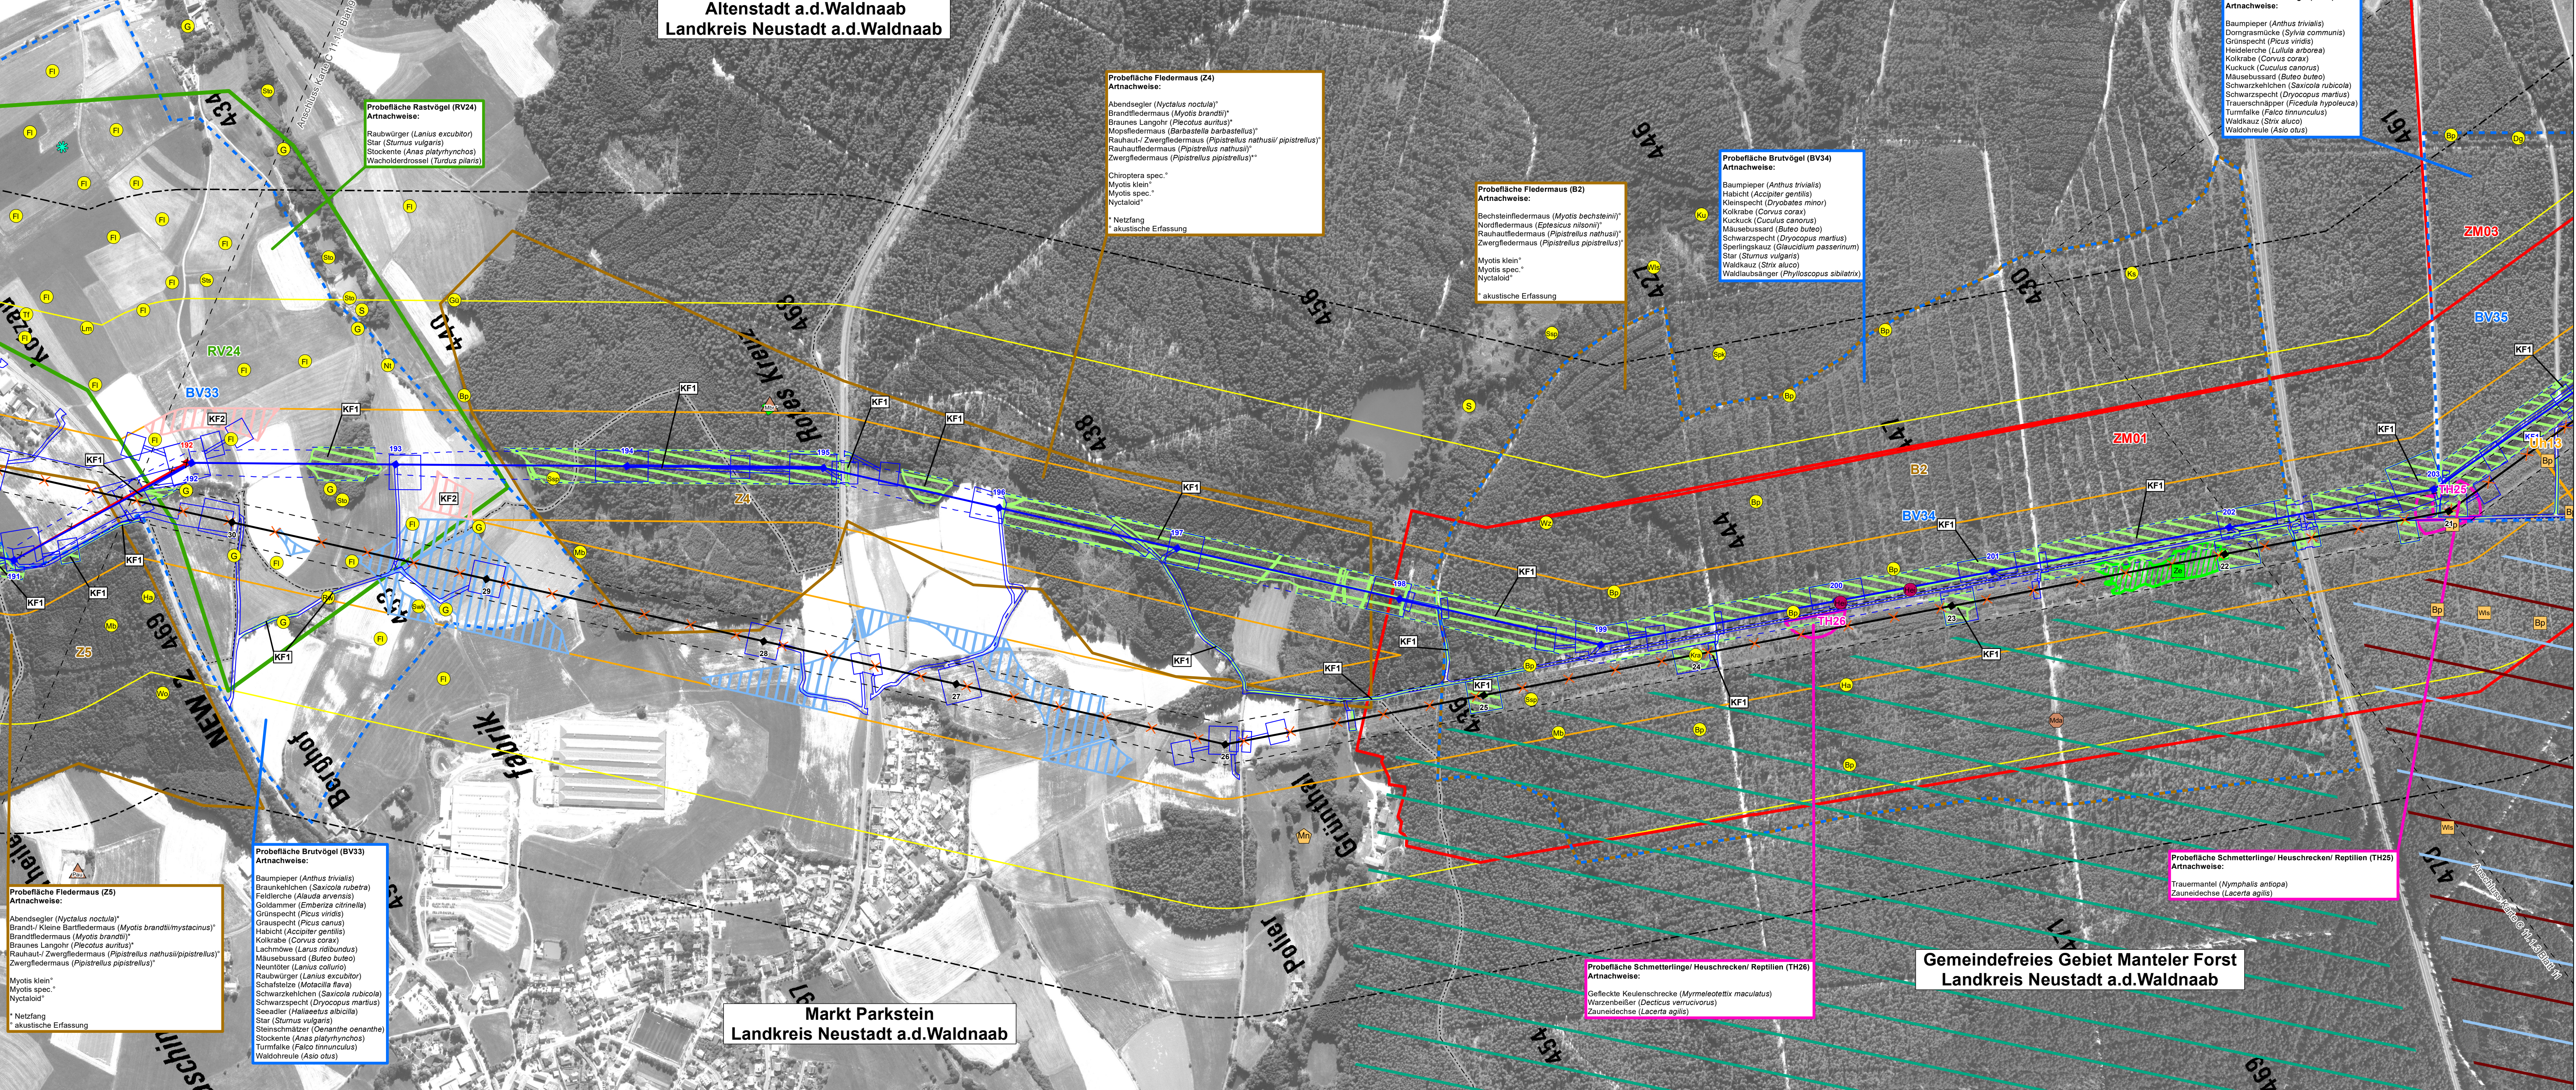

1	1. Deckblatt	19.05.2023	TNL
Nr.	Art der Änderung	Datum	Zeichen

Unterlagen zum Planfeststellungsverfahren (1. Deckblatt)

mweltstudie

Vorhabensstränge: TenneT TSO GmbH Bernecker Straße 70 95448 Bayreuth			
Ersteller: TNL Umweltplanung Frank Bernshausen e. K. Raiffeisenstraße 7 35410 Hungen Institut für Umweltplanung und Raumentwicklung GmbH & Co. KG Amalienstraße 79 80799 München	Tel.: +49 (0) 6402/ 51 9621-0 Fax: +49 (0) 6402/ 51 9621-30 Tel.: +49 (0) 89/ 30 74 975-0 Fax: +49 (0) 89/ 30 74 975-25		 
Vorhaben: Ostbayernring – Ersatzneubau 380/ 110-kV-Höchstspannungsleitung Redwitz – Schwandorf einschließlich Rückbau der Bestandsleitung Abschnitt Regierungsbezirksgrenze Oberfranken/ Oberpfalz – Umspannwerk Etzenricht (Ltg.Nr. B160) Mast-Nr. 191 - 203 Unterlage: Umweltstudie Bestands-/ Konfliktplan Tiere, Pflanzen & biologische Vielfalt: Tiere			
Unterlage-/ Blatt-Nr.: C 1.1.1.3/ Blatt 10 von 24 Maßstab: 1:5.000 Blattgröße: 1160 x 420 mm	bearbeitet: gezeichnet:	Brandl Zankl	05.03.2019 08.03.2019
Aufgestellt: Bayreuth, den 15.03.2019 V. Thomas Ehrhardt-Unglaub <i>i.v. Ehrhardt</i>	I. A. Gunnar Heinitz <i>G. Heinitz</i> Planfestgestellt mit Beschluss der Regierung der Oberpfalz vom 23.05.2024 Az. ROP-StabEnW-3321.0-2-46 Regensburg, 23.05.2024 gez. Dr. Rebler Regierungsdirektor 		