119 (B111) WA140/22.5	92 WA140-33.00	- 357.71 -	- 453.10 -	93 T2-32.00	118 (B111) T2/33+2.0	- 362.93 -	94 T2-32.00	- 564.50 -	- 314.53 -	117 (B111) T2/39+2.0	95 T1-35.00	- 322.03 -	2 (B10) T 23	- 322.85 -	- 527.40 -	96 T1-35.00	1 (B10) WA100/WE/14-Z4	- 285.52 -	116 (B111) T/28+2.0	- 223.17 -	97 WE/WAdiff140-21.00

Fremdleitungen sind nachrichtlich geführt. Es besteht keine Gewähr auf Lage und Vollständigkeit.

Quelle: Geobasisdaten © Bayrische Vermessungsverwaltung

nur nachrichtlich geführt

Regierungsbezirk Oberfranken
Landkreis Wunsiedel i.Fichtelgebirge

Gemeinde Arzberg
Gemarkung Haid

Regierungsbezirk Oberpfalz
Landkreis Tirschenreuth

Gemeinde Konnersreuth
Gemarkung Konnersreuth

1. Deckblatt

Unterlage 3.2
Blatt 01/98

TenneT Taking power further

380/110-kV-Leitung
Reg.-Bezirksgrenze Oberfranken/Oberpfalz - UW Etzenricht
Ltg.Nr. B160

Lage-/Grunderwerbsplan

Mast Nr. 92 - Mast Nr. 97

1 Errichtung der 380/110-kV-Leitung Regierungsbezirksgrenze Oberfranken/Oberpfalz - UW Etzenricht, Ltg.Nr. B160 (TenneT)
2 Rückbau der 380/220/110-kV-Leitung LH-08-B111 (TenneT) UW Etzenricht - UW Mechlenreuth; Mast 1 - Mast 54, Mast 59 - Mast 117
3 Leitungsverschwenkung des 110-kV-Anschl. Arzberg B10 (Bayernwerk Netz GmbH) von Mast 1 auf Mast 97 (B160) inkl. Neubeseilung

Legende:

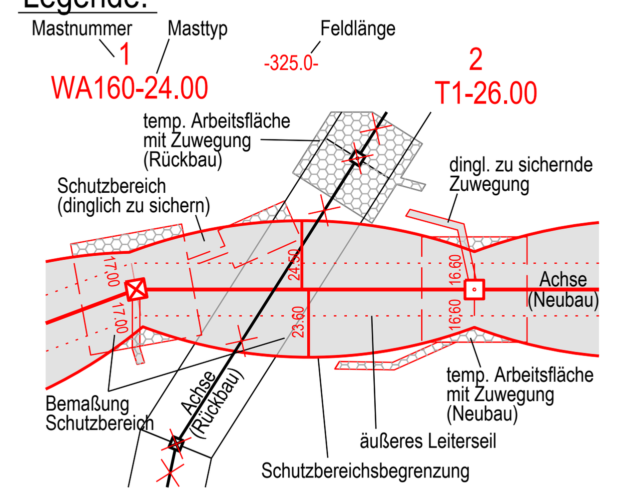

3 Bauwerksnummer
86 Flurstücksnummer
Abspannmast
Tragmast
1 Eigentümerschlüsselnr.
5 19 Grundstücksordnungsnr. Neubau/Rückbau
dinglich zu sichernde Flächeninanspruchnahme
bestehender Schutzstreifen
temp. Flächeninanspruchnahme (Neubau)
temp. Flächeninanspruchnahme (Rückbau)
temp. Flächeninanspruchnahme durch Schutzgerüste (Neubau/Rückbau)

Grenzen:
Land
Regierungsbezirk
Kreis
Stadt/Gem.
Gemarkung
Flurstück
Waldeinschlag

Blaueintragung entspricht Deckblattänderung

Planfeststellungsunterlage

Aufgestellt
Bayreuth, 15.03.2019
TenneT TSO GmbH

i.V. [Unterschrift] i.A. [Unterschrift]

~~Satzungsgemäß ausgelegen in der Zeit~~
vom ....
bis ....
Zeit und Ort der Auslegung sind vor Auslegung ortsüblich bekannt gemacht worden
Gemeinde: ....
~~Dienstsiegel / Unterschrift~~ ....

Maßstab 1 : 2000 Einheit Meter

imp GmbH
Lise-Meitner-Straße 8
89081 Ulm
imp Part of Sweco

	Datum	Name
Bearb.	25.07.2018	Dißel
Gepr.	14.12.2018	Pfeiffer
Norm	DIN EN 50341-2-4: 04/2016	
Fachbereich TL		

TenneT Taking power further

Zust.	Änderung	Datum	Name
A	1. Deckblatt	24.02.2023	MF

Urspr.:

Planfeststellungsbehörde

Planfestgestellt mit Beschluss der Regierung der Oberpfalz vom 23.05.2024
Az. ROP-StabEnWi-3321.0-2-46
Regensburg, 23.05.2024

gez. Dr. Rebler
Regierungsdirektor