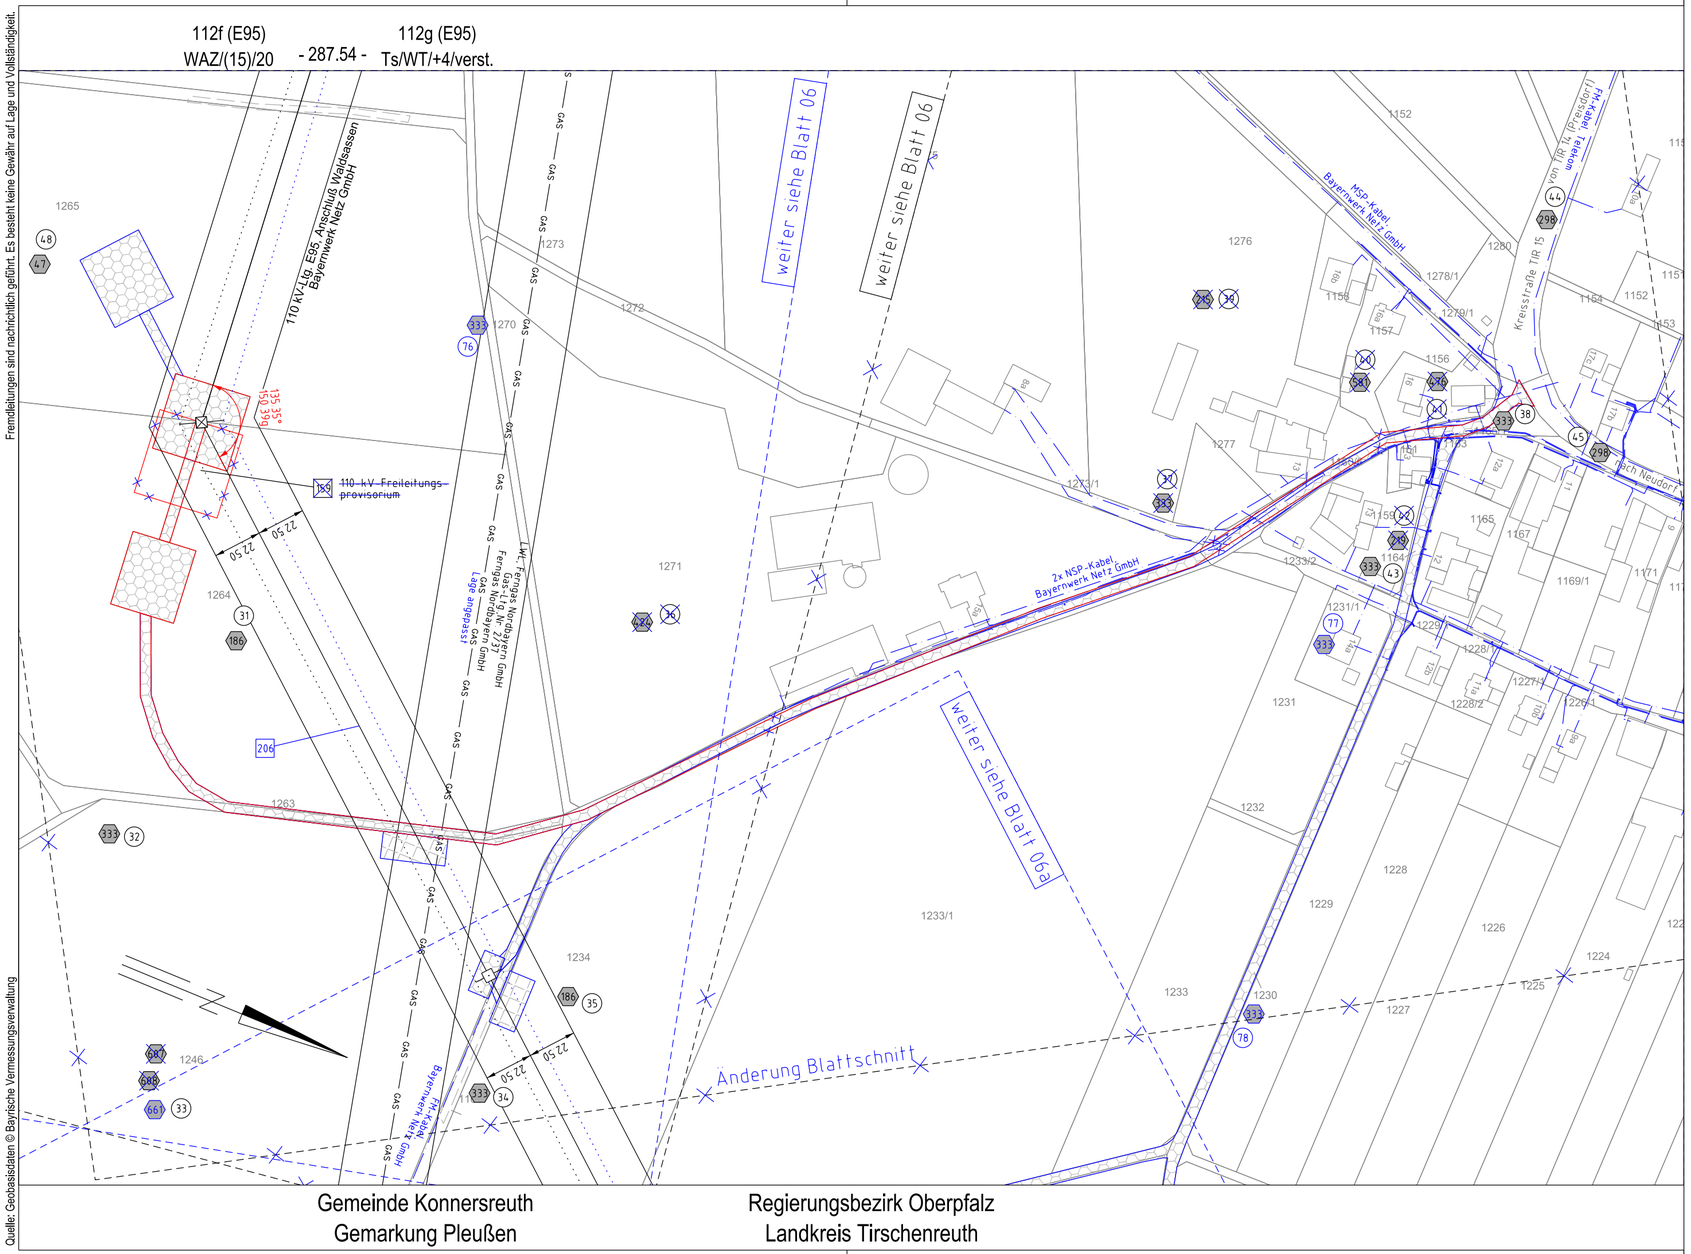

1. Deckblatt

Unterlage 3.2
Blatt 07/98

TenneT Taking power further

380/110-kV-Leitung
Reg.-Bezirksgrenze Oberfranken/Oberpfalz - UW Etzenricht
Ltg.Nr. B160

Lage-/Grunderwerbsplan

Mast Nr. 112f (E95) - Mast Nr. 112g (E95) Anschl. Waldsassen (Zuwegung)

206 Temporäre Zubeseilung des 2. Stromkreises des 110-kV-Anschlusses Waldsassen E95 von Mast 102 (B160) nach Portal UW Waldsassen

Legende:

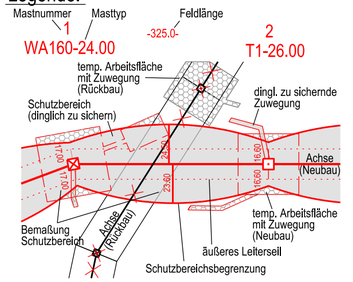

- 3 Bauwerksnummer
- 86 Flurstücksnummer
- Abspannmast
- Tragmast
- 1 Eigentümerschlüsselnr.
- 5 19 Grundstücksordnungsnr. Neubau/Rückbau
- dinglich zu sichernde Flächeninanspruchnahme
- bestehender Schutzstreifen
- temp. Flächeninanspruchnahme (Neubau)
- temp. Flächeninanspruchnahme (Rückbau)
- temp. Flächeninanspruchnahme durch Schutzgerüste (Neubau/Rückbau)

Grenzen:

- Land
- Regierungsbezirk
- Kreis
- Stadt/Gem.
- Gemarkung
- Flurstück
- Waldeinschlag

Blaueintragung entspricht Deckblattänderung

Planfeststellungsunterlage

Aufgestellt
Bayreuth, 24.02.2023
TenneT TSO GmbH
i.V. Thomas Eichelberger i.A.

Maßstab 1 : 2000 Einheit Meter

imp Part of Sweco
imp GmbH
Lise-Meitner-Straße 8
89081 Ulm

	Datum	Name
Bearb.	20.02.2023	Frey
Gepr.	22.02.2023	Pfeiffer
Norm	DIN EN 50341-2-4: 04/2016	
Fachbereich TL		

TenneT Taking power further

Zust.	Änderung	Datum	Name	Urspr.:
A	1. Deckblatt	24.02.2023	MF	

~~Satzungsgemäß ausgelegen in der Zeit~~
vom .....
bis .....
Zeit und Ort der Auslegung sind vor Auslegung ortsüblich bekannt gemacht worden
Gemeinde: .....
~~Dienstsiegel / Unterschrift~~ .....

Planfeststellungsbehörde

Planfestgestellt mit Beschluss der Regierung der Oberpfalz vom 23.05.2024
Az. ROP-StabEnWi-3321.0-2-46
Regensburg, 23.05.2024

gez. Dr. Rebler
Regierungsdirektor

REGIERUNG DER OBERPFALZ