42 (B111)		41 (B111)		40 (B111)		39 (B111)		38 (B111)
WA140/22-2.0	- 413.10 -	T/32	- 412.90 -	T/28+2.0	- 430.00 -	T/32	- 528.70 -	T/32+2.0

Gemeinde Kirchendemenreuth	Gemeinde Kirchendemenreuth	Regierungsbezirk Oberpfalz	Gemeinde Kirchendemenreuth
Gemarkung Kirchendemenreuth	Gemarkung Döltsch	Landkreis Neustadt a.d.Waldnaab	Gemarkung Wendersreuth

1. Deckblatt

Unterlage 3.2
Blatt 94/98

TenneT Taking power further

380/110-kV-Leitung
Reg.-Bezirksgrenze Oberfranken/Oberpfalz - UW Etzenricht
Ltg.Nr. B160

Lage-/Grunderwerbsplan

Mast Nr. 42 (B111) - Mast Nr. 38 (B111)

2 Rückbau der 380/220/110-kV-Leitung LH-08-B111 (TenneT) UW Etzenricht - UW Mechlenreuth; Mast 1 - Mast 54, Mast 59 - Mast 117

Legende:

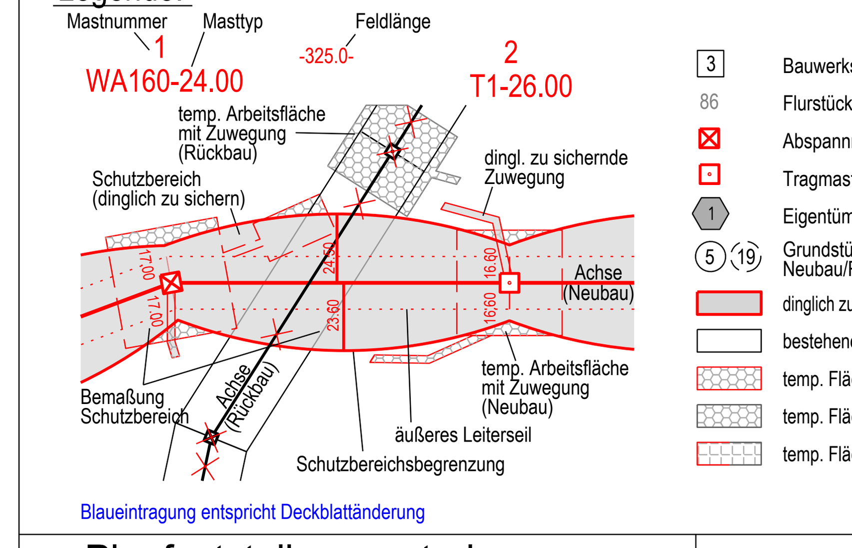

3	Bauwerksnummer
86	Flurstücksnummer
	Abspannmast
	Tragmast
1	Eigentümerschlüsselnr.
5 (19)	Grundstücksordnungsnr. Neubau/Rückbau
	dinglich zu sichernde Flächeninanspruchnahme
	bestehender Schutzstreifen
	temp. Flächeninanspruchnahme (Neubau)
	temp. Flächeninanspruchnahme (Rückbau)
	temp. Flächeninanspruchnahme durch Schutzgerüste (Neubau/Rückbau)

Grenzen:

Land
Regierungsbezirk
Kreis
Stadt/Gem.
Gemarkung
Flurstück
Waldeinschlag

Blaueintragung entspricht Deckblattänderung

Planfeststellungsunterlage

Aufgestellt
Bayreuth,
TenneT TSO GmbH

15.03.2019

i.V. Thomas Ehrenhöfer-Mayer i.A. G. Heinitz

Zust.	Änderung	Datum	Name
A	1. Deckblatt	24.02.2023	MF

Maßstab 1 : 2000 Einheit Meter

imp Part of Sweco
imp GmbH
Lise-Meitner-Straße 8
89081 Ulm

	Datum	Name
Bearb.	25.07.2018	Dißel
Gepr.	14.12.2018	Pfeiffer
Norm	DIN EN 50341-2-4: 04/2016	
Fachbereich TL		

TenneT Taking power further

Urspr.:

~~Satzungsgemäß ausgelegen in der Zeit~~
vom ....
bis ....
Zeit und Ort der Auslegung sind vor Auslegung ortsüblich bekannt gemacht worden
Gemeinde: ....
~~Dienstsiegel / Unterschrift~~ ....

Planfeststellungsbehörde

Planfestgestellt mit Beschluss der Regierung der Oberpfalz vom 23.05.2024
Az. ROP-StabEnWi-3321.0-2-46
Regensburg,
23.05.2024

gez. Dr. Rebler
Regierungsdirektor

BAYERN REGIERUNG DER OBERPFALZ