130
WA140-39.00
DA
DA-4-DE

[474.83]
- 471.49 -
[468.15]

131
T2-38.00
VQ/DH
DA-4-DE
SF

[471.00]
- 468.65 -
[466.31]

133
WA160-33.00
DA
DA-4-DE

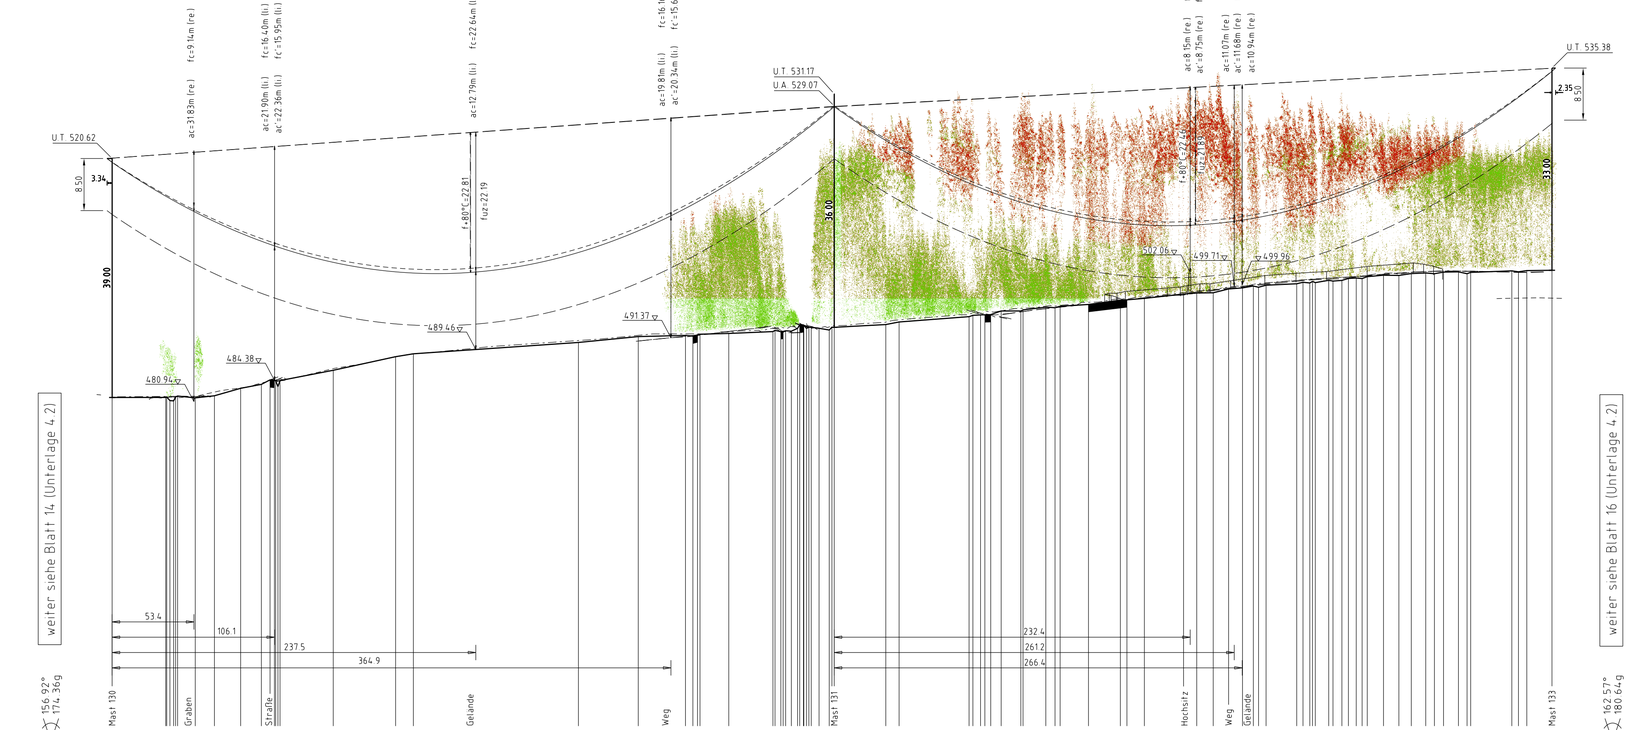

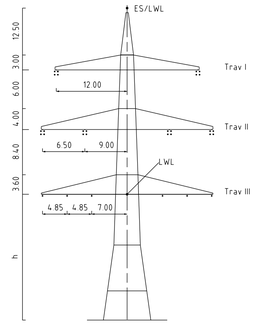

Mast Nr. 130

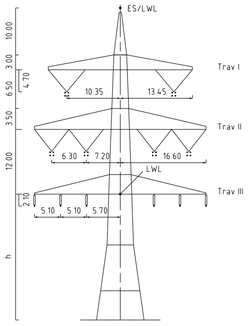

Mast Nr. 131

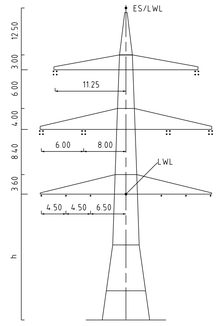

Mast Nr. 133

Vegetation dichter als 3.50m am Leiterseil

Vegetation innerhalb des Schutzbereiches

Landkreis Tirschenreuth
Gemeinde Wiesau
Gemarkung Schönhaid

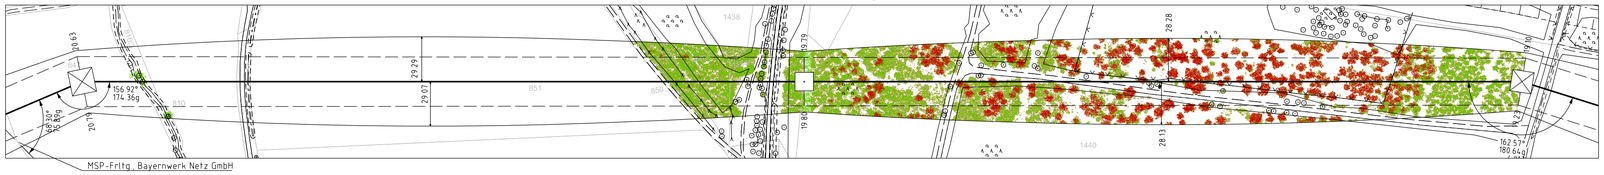

TenneT Taking power further

Unterlage 4.2
Blatt 15/~~57~~ 60

380/110-kV-Leitung Reg.-Bezirksgrenze Oberfranken/ Oberpfalz - UW Etzenricht Ltg.Nr. B160

Längenprofil

Mast Nr. 130 - Mast Nr. 133

1. Deckblatt

Maßstab der Langen 1 : 2000
der Hohen 1 : 500

DIN VDE-Bestimmung	DIN VDE 0210/ DIN EN 50341-2-4: 09/2019 (Eiszone 2, Windzone 1)
Masttyp	DA-4-DE
Beseilung	
Leiterseil	2x3x4 565-AL1/72-ST1A, MZS=46.0N/mm² (380-kV) 2x3x1 565-AL1/72-ST1A, MZS=46.0N/mm² (110-kV)
Erdseil	
Luftkabel/ sonstige Belegung	1xTOPGW-DSBB 1x48 SMF (122-AL3/61-A20SA-13.4), dhgl. bei 10°C, MZS=61.3N/mm²; Vogelschutzarmatur je 25m 1xTOPGW DI(s)b 48 SMF (265-AL3/25-A20SA 26.5), dhgl. bei 10°C, MZS=48.5N/mm²
Kettenlange	DA=6.50m (3277N) (380-kV), VQ=4.70m (1913N) (380-kV); DA=3.59m (1030N) (110-kV), DH=2.10m (545N) (110-kV)
Seitliche Uberhohung	16.70 m rechts — · — · — · — oder links — — — — aufgenommen

Planfeststellungsunterlage

Aufgestellt
Bayreuth,
TenneT TSO GmbH
15.03.2019
i.V. i.A.

Maßstab 1:2000/500 Einheit Meter

imp Part of Sweco
imp GmbH
Lise-Meitner-Straße 8
89081 Ulm

	Datum	Name
Bearb.	24.08.2018	Schwabe
Gepr.	14.12.2018	Pfeiffer
Norm	DIN EN 50341-2-4: 04/2016	
Fachbereich TL		

TenneT Taking power further

Zust.	Änderung	Datum	Name
A	1. Deckblatt	24.02.2023	MF
	Ursprung		

~~Setzungsgemäß ausgelegen in der Zeit~~
vom .....
bis .....
Zeit und Ort der Auslegung sind vor Auslegung ortsüblich bekannt gemacht worden
Gemeinde: .....
~~Siegel~~ / Unterschrift .....

Planfeststellungsbehörde
Planfeststellt mit Beschluss der Regierung der Oberpfalz vom 23.05.2024
Az. ROP-StabEnWi-3321.0-2-46
Regensburg, 23.05.2024
gez. Dr. Rebler
Regierungsdirektor

Fremdleitungen sind nachrichtlich geführt.
Es besteht keine Gewähr auf Lage und Vollständigkeit.

Geobasisdaten: Bayerische Vermessungsverwaltung