1f	[270.55]	2	- 198.72 -	3	[395.65]	4
WE/WAdiff/WA160-23.00	- 271.14 -	T/21		T/27	- 398.10 -	WA120/19
DA	[271.73]	DHL		DHL	[400.55]	DA
A2/07/ZB		A/2/75.0/Bet.		A/2/75.0/Bet.		A/2/75.0/Bet.

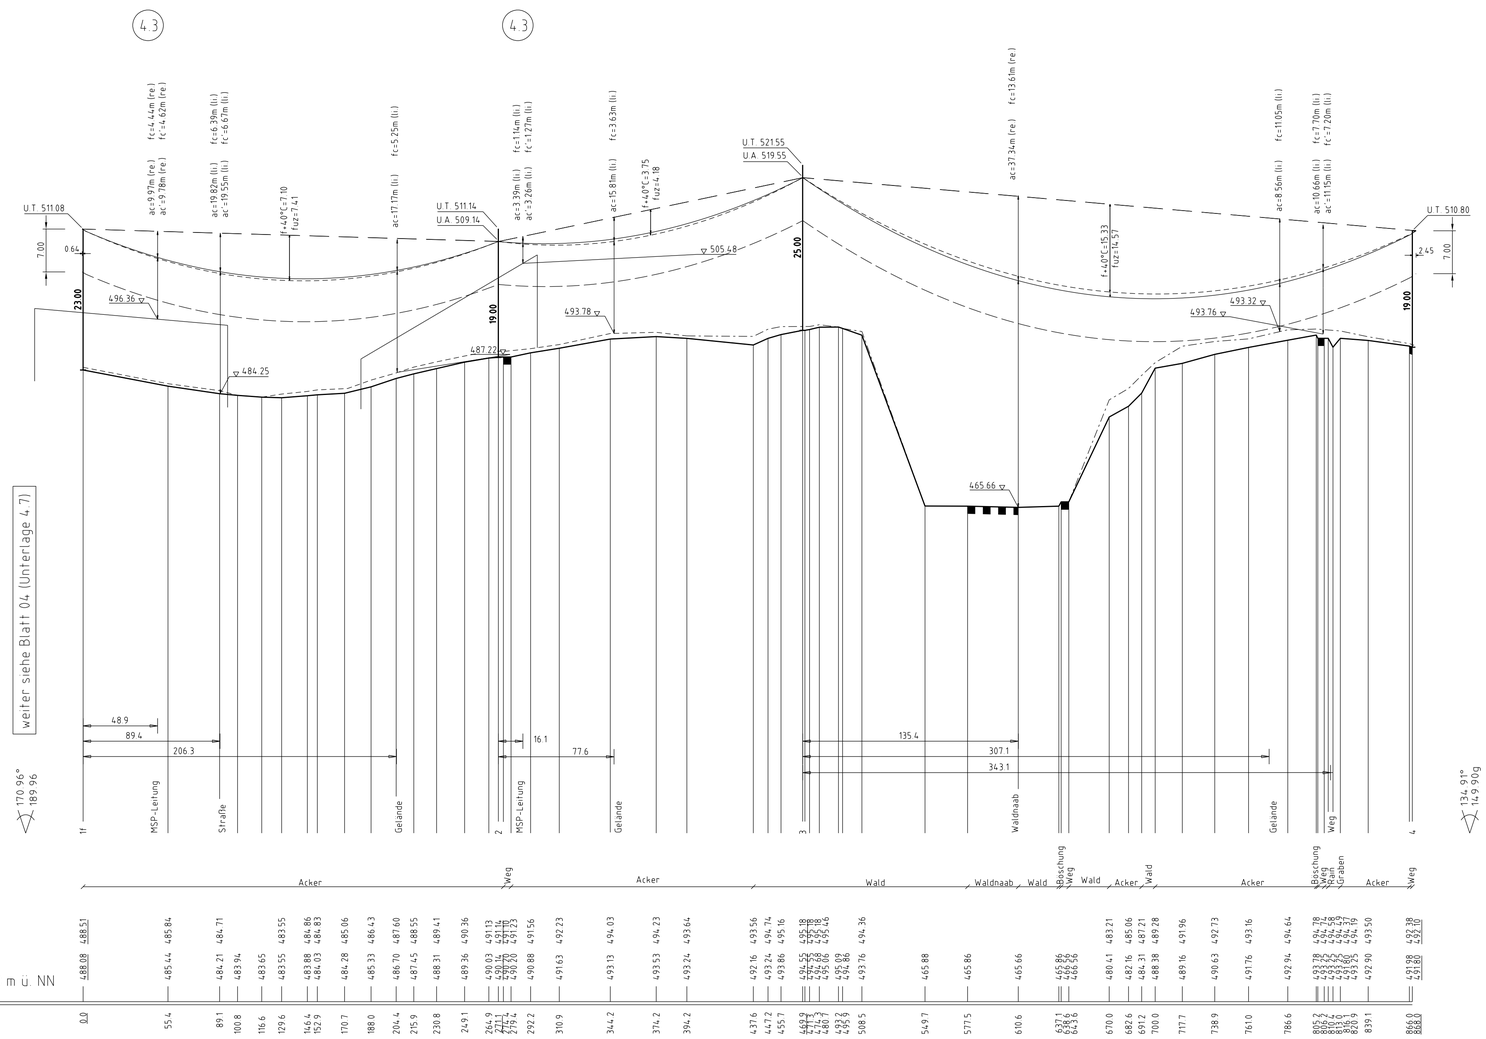

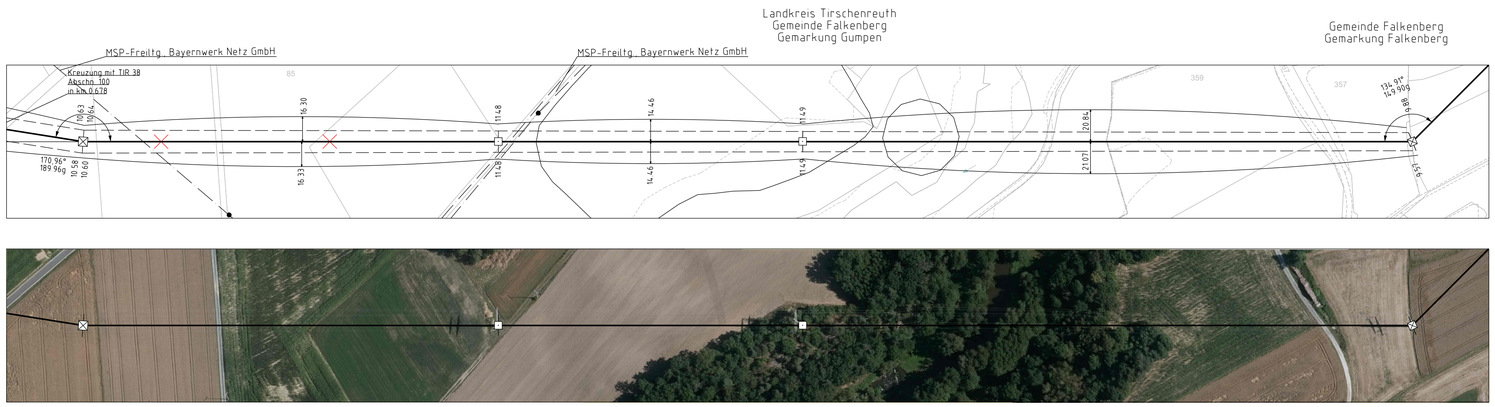

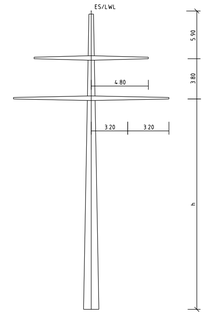

Mast Nr. 4
Bestandsmast

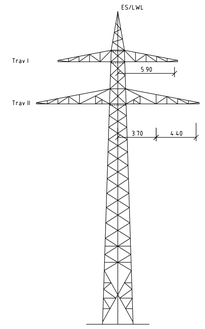

Mast Nr. 1f

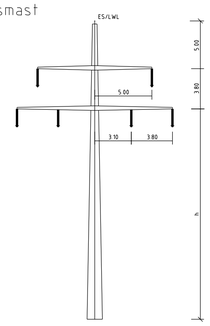

Mast Nr. 2, 3
Bestandsmast

Vegetation dichter als 3.50m am Leiterseil

Vegetation innerhalb des Schutzbereiches

Unterlage 4.7
Blatt 05/05

bayernwerk

110-kV-Ltg. Anschluss Tirschenreuth
Ltg. Nr. O28B

Längenprofil

Mast Nr. 1f - Mast Nr. 4

1. Deckblatt

Maßstab der Längen 1 : 2000
der Höhen 1 : 500

DIN VDE-Bestimmung	:	DIN VDE 0210/ 05.69 (Eiszone 1, Windzone 1)
Masttyp	:	A2/07/ZB, A/2/75.0/Bet
Beseilung		
Leiterseil	:	2x3x1 AL/ST 230/30, MZS=48.00N/mm², HZS=83.40N/mm²
Erdseil	:	
Luftkabel/ sonstige Belegung	:	1x1 OPGW-DSBB 1x40 SMF (97-AL3/48-A20SA-11.1), MZS=61.00N/mm², HZS=119.38N/mm²
Kettenlänge	:	DA=3.60m (981N) (Mast 1f), DHL=2.00m (736N) (Mast 2, 3), DA=2.80m (834N) (Mast 4)
Seitliche Überhöhung	:	7.90 m rechts - - - - - - oder links - - - - - - aufgenommen

Planfeststellungsunterlage

Aufgestellt
Bayreuth,
TenneT TSO GmbH

15.03.2019

i.V. i.A.

Maßstab 1:2000/500 Einheit Meter

imp Part of Swecо
imp GmbH
Lise-Meitner-Straße 8
89081 Ulm

	Datum	Name
Bearb.	11.09.2018	Pannier
Gepr.	14.12.2018	Pfeiffer
Norm	DIN EN 50341-2-4: 04/2016	
Fachbereich TL		

Zust	Änderung	Datum	Name	Urspr.
A	1. Deckblatt	24.02.2023	Frey	

~~Satzungsgemäß ausgelegen in der Zeit~~
vom .....
bis .....
Zeit und Ort der Auslegung sind vor Auslegung ortsüblich bekannt gemacht worden
Gemeinde: .....
~~Bürgersiegel~~ / Unterschrift .....

Planfeststellungsbehörde
Planfestgestellt mit Beschluss der Regierung der Oberpfalz vom 23.05.2024
Az. ROP-StabEnWi-3321.0-2-46
Regensburg, 23.05.2024
gez. Dr. Rebler
Regierungsdirektor

Fremdleitungen sind nachrichtlich geführt.
Es besteht keine Gewähr auf Lage und Vollständigkeit.

Geobasisdaten: Bayerische Vermessungsverwaltung